

Warszawa, dnia 27 listopada 2000 r.

WZ.6597/57/2000

POSTANOWIENIE

Na podstawie § 2 ust. 2 rozporządzenia Ministra Gospodarki Przestrzennej i Budownictwa z dnia 14.12.1994 r. w sprawie warunków technicznych, jakim powinny odpowiadać budynki i ich usytuowanie (Dz. U. nr 10 z 1995 r. poz. 46 z późn. zm. tekst jedn. Dz. U. nr 15 z 1999 r.) oraz art. 124 KPA, po rozpatrzeniu „Ekspertyzy stanu ochrony przeciwpożarowej i warunki zachowania bezpieczeństwa remontowanego skrzydła zachodniego (cztery kondygnacje) Pawilonu Głównego Szpitala nr 1 w Otwocku przy ul. Reymonta 83/91 w Mazowieckim Centrum Leczenia Chorób Płuc i Gruźlicy w Otwocku, ul. Narutowicza 80”, nadesłanej przy piśmie MCLChPiG-Gr.1-D/76/2000 z dnia 5.10.2000 r. z dnia 5.10.2000 r. – **uzgadnia się** przedstawione w pkt. 7.2. „Ekspertyzy” rozwiązania zastępcze poprawiające stan bezpieczeństwa pożarowego budynku, dotyczące:

1. Zamknięcia głównej i awaryjnej klatki schodowej drzwiami dymoszczelnymi o odporności ogniowej 60 minut (EI60).
2. Wyposażenia obu klatek schodowych w samoczynne urządzenia oddymiające.
3. Wykonania w całym budynku instalacji sygnalizacji alarmu pożarowego wraz z instalacją nagłaśniającą oraz wykonania monitoringu z chwilą uzyskania możliwości podłączenia do KP PSP Otwock.
4. Wyposażenia dróg komunikacji ogólnej w instalację oświetlenia awaryjnego.
5. Zabezpieczenia drewnianej konstrukcji dachu i poddasza do stanu niezapalności i osłonięcia niektórych elementów (wskazanych w Ekspertyzie) konstrukcji dachu nie odpowiadającym wymaganym warunkom – płytami zapewniającymi odporność ogniową co najmniej 30 minut.
6. Oddzielenia drewnianej konstrukcji poddasza od pomieszczeń użytkowych oraz osłonięcia podciągów i słupów znajdujących się w tych pomieszczeniach – przegrodami i płytami zapewniającymi odporność ogniową co najmniej 60 minut.

Uzasadnienie

Wymienione wyżej rozwiązania zastępcze oraz pozostałe rozwiązania techniczno-budowlane przewidziane w pkt. 7.1. „Ekspertyzy” uznaje się jako rekompensujące w zamian za niedopełnienie wymagań wynikających z aktualnie obowiązujących przepisów w zakresie wymienionym w pkt. 6 „Ekspertyzy”. Spełnienie zaproponowanych rozwiązań zastępczych i innych technicznych j.w. wpłynie korzystnie na warunki bezpieczeństwa pożarowego obiektu w szczególności w zakresie poprawy warunków ewakuacyjnych jak również będzie miało wpływ na ograniczenie możliwości rozprzestrzeniania się ewentualnego pożaru w całym budynku szpitala.

Pouczenie

Na niniejsze postanowienie przysługuje stronie zażalenie do Komendanta Głównego Państwowej Straży Pożarnej w Warszawie ul. Domaniewska 36/38, wniesione za moim pośrednictwem w terminie 7 dni od doręczenia.

Otrzymują:

- ① Mazowieckie Centrum
Leczenia Chorób Płuc i Gruźlicy
ul. Narutowicza 80
05-400 Otwock
2. Urząd Miejski Otwocka
Wydział Architektury
ul. Armii Krajowej 5
05-400 Otwock
3. Komendant Powiatowy PSP
w Otwocku
4. a/a

KOMENDANT WOJEWÓDZKI
Państwowej Straży Pożarnej
z up.
st. bryg. mgr inż. Ryszard Psujek
Zastępca Komendanta

Zakład Usług Technicznych „ZAR-Co” Sp. z o.o.
05-092 Łomianki ul. Grzybowa nr1
NIP 952-00-15-099 regon 011191945
tel.7515508 tel./fax 8331531 k.0602-743414 ,0606-101359

KARTA TYTUŁOWA

Obiekt : Mazowieckie Centrum Leczenia Chorób Płuc i Gruźlicy
05-400 Otwock ul. Narutowicza nr 80
Remontowane skrzydło zachodnie Pawilonu
Głównego Szpitala nr 1 w Otwocku ul. Reymonta 83/91

Zamawiający: Mazowieckie Centrum Leczenia Chorób Płuc
i Gruźlicy w 05-400 Otwocku ul. Narutowicza nr80


Inwestor : Mazowieckie Centrum Leczenia Chorób Płuc
i Gruźlicy 05-400 Otwock ul. Narutowicza nr80

Ekspertyza pt.: Stan ochrony przeciwpożarowej i warunki
zachowania bezpieczeństwa pożarowego w
Mazowieckim Centrum Leczenia Chorób Płuc
i Gruźlicy 05-400 Otwock ul. Narutowicza nr 80
remontowane skrzydło zachodnie Pawilonu Głównego
Szpitala nr 1 w Otwocku ul. Reymonta 83/91

Data wykonania : marzec 2000r

Autorzy : 1.mjr poż. inż. Jan Szmurło
(Rzecznawca ds zabezpieczeń
przeciwpożarowych ,upr nr 45/93)

RZECZOZNAWCA DO SPRAW ZABEZPIECZEŃ
PRZECIWPOŻAROWYCH

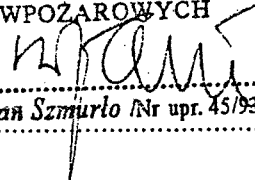
mjr poż. inż. Jan Szmurło (Nr upr. 45/93)

2.mgr inż. Andrzej Pol
Rzecznawca budowlany dec.nr 866/U/95 ,
Zaświadczenie nr 34/91
Centr. Rej. Rzecz. Bud. Nr 85 / 96

1. WSTĘP

Przedmiotem ekspertyzy jest remontowane skrzydło zachodnie Pawilonu Głównego Szpitala nr 1 w Otwocku ul. Reymonta nr 83/91 Mazowieckiego Centrum Leczenia Chorób Płuc i Gruźlicy w Otwocku ul. Narutowicza nr 80.

Ekspertyza dotyczy w/w części budynku /jedno skrzydło/, gdzie będą się mieścić oddziały łóżkowe dla chorych na gruźlicę i inne choroby dróg oddechowych.

Celem ekspertyzy jest ustalenie warunków ochrony przeciwpożarowej biernej i czynnej dla zaprojektowanego remontu tej części budynku w tym przedstawienie rozwiązań techniczno-budowlanych odbiegających od wymagań rozporządzenia Ministra Gospodarki Przestrzennej i Budownictwa z dnia 14 grudnia 1994 r w sprawie warunków technicznych, jakim powinny odpowiadać budynki i ich usytuowanie (Dz.U. z 1995 r Nr 10 poz. 46 z późniejszymi zmianami).

Aktualnie budynek nie spełnia obowiązujących wymagań przepisów dotyczących bezpieczeństwa pożarowego, głównie w zakresie wymagań dla dróg ewakuacji /klatka schodowa/ oraz odporności ogniowej dla ścian i stropów kondygnacji poddasza użytkowego.

Modernizacja budynku istniejącego, polegająca na pełnym dostosowaniu obiektu do aktualnych wymagań „warunków technicznych, jakim powinny odpowiadać budynki i ich usytuowanie” praktycznie jest nie możliwa, biorąc pod uwagę możliwości finansowe jednostki budżetowej jak również konieczny duży zakres prac związanych z gruntowną przebudową budynku, jako obiektu zabytkowego, chronionego i ograniczonego wymaganiami konserwatora zabytków, dlatego zgodnie z § 2 ust. 2 w/w rozporządzenia MGPI B z dnia 14.12.1994r (Dz. U. z 1995r. Nr 10 ,poz.46) dopuszcza się inny sposób zapewnienie bezpieczeństwa niż podany w omawianym rozporządzeniu odpowiednio do wskazań oceny (ekspertyzy) rzeczoznawców : budowlanego i do spraw zabezpieczeń przeciwpożarowych, uzgodnionych z właściwą terenowo Komendą Wojewódzka Państwowej Straży Pożarnej.

Opracowanie niniejsze określa propozycje niezbędnych w danej sytuacji rozwiązań technicznych, których realizacja w trakcie remontu budynku, podniesie na możliwy do zaakceptowania poziom, bezpieczeństwa pożarowe obiektu.

2. PODSTAWA OPRACOWANIA EKSPERTYZY

Ekspertyza została opracowana na zlecenie Mazowieckiego Centrum Leczenia Chorób Płuc i Gruźlicy w Otwocku ul. Narutowicza nr 80.

Opracowanie wykonano na podstawie :

1.a/Dostarczonej dokumentacji *PROJEKTU BUDOWLANO-WYKONAWCZEGO* cz. *architektoniczna* remontu skrzydła zachodniego budynku, opracowanego przez projektanta mgr inż. arch. Teresa Hejnik nr upr. St-13/82 z firmy DIGILAB RESEARCH Sp.z o.o. 02-567 Warszawa ul. Sandomierska nr 13 /24 , wykonanej w lutym 1998r.

Dokumentacja została uzgodniona przez :

- Rzeczoznawcę ds. bhp inż. Andrzeja Magdziarza upr.GIP 953/98 tel.6726480 w dniu 31.07.98 .
- Rzeczoznawcę ds. sanitarno-higienicznych inż. Irenę Wysocką tel.6170821

w dniu 31.07.98r.

- Rzecznawcą ds. zabezpieczeń przeciwpożarowych inż. Andrzeja Magdziarza nr upr.27/93 w dniu 31.07.98r

b/Opinii technicznej wraz z projektem remontu dachu skrzydła zachodniego Pawilonu Głównego Szpitala nr I w Otwocku przy ul. Reymonta nr 83/91 wykonanej w lutym 1999r przez :

- Projektanta inż. Aleksandra Łukaniewicza z upr. konstrukcyjno-budowlanymi nr 548/71.
- Projektanta mgr inż. Teresy Hejnik z upr. w specjalności architektonicznej Nr St-13/82.
- Sprawdzonej przez inż. Huberta Kolesznika z upr. konstrukcyjno-budowlanymi Nr 468/67.

2. Oględzin obiektu oraz informacji od przedstawicieli inwestora.

3. Przepisów i norm dotyczących ochrony przeciwpożarowej:

- Rozporządzenie Ministra Gospodarki Przestrzennej i Budownictwa z dnia 14.12.1994r w sprawie warunków technicznych, jakim powinny odpowiadać budynki i ich usytuowanie /Dz. U. Nr 10/ 1995 poz. 46/ z późniejszymi zmianami.
- Rozporządzenie Ministra Spraw Wewnętrznych z dnia 3 listopada 1992r w sprawie ochrony przeciwpożarowej budynków, innych obiektów budowlanych i terenów. /Dz. U. Nr 92 poz. 460, Dz.U. Nr 102 poz. 507/ z późn. zmianami.
- Rozporządzenie Ministra Spraw Wewnętrznych i Administracji z dnia 15.01.1999r w sprawie określenia szczegółowych wymagań w zakresie przeciwpożarowego zaopatrzenia wodnego ratownictwa technicznego, chemicznego, ekologicznego lub medycznego oraz warunków jakim powinny odpowiadać drogi pożarowe /Dz.U Nr 7 poz. 64 z 1999r/.
- Obwieszczenie Ministra Spraw Wewnętrznych i Administracji z dnia 04.02.1999r w sprawie ogłoszenia jedn. tekstu rozp. MGPIB w sprawie warunków technicznych, jakim powinny odpowiadać budynki i ich usytuowanie / Dz. U Nr 15 poz. 140 z 1999r/.
- PN-B-02865 z 1997r. Przeciwpożarowe zaopatrzenie wodne. Instalacja wodociągowa przeciwpożarowa .
- PN-B-02864 z 1997r. Przeciwpożarowe zaopatrzenie wodne. Zasady obliczania zaopatrzenia na wodę do celów przeciwpożarowych do zewnętrznego gaszenia pożaru.
- PN-B-02863 z 1997r. Przeciwpożarowe zaopatrzenie wodne. Sieć wodociągowa przeciwpożarowa.
- PN-N-01256-5 Znaki bezpieczeństwa . Zasady umieszczania znaków bezpieczeństwa na drogach ewakuacyjnych i drogach pożarowych.
- PN-92/N-01256/01 Znaki bezpieczeństwa. Ochrona przeciwpożarowa.
- PN-92/N-01256/02 Znaki bezpieczeństwa. Ewakuacja.
- PN-86/E-05003 /01,02/ PN-89/E- 05003/03, PN-92/E-05003/04. Ochrona odgromowa obiektów budowlanych.
- Instrukcja nr 221 Instytutu Techniki Budowlanej . Wytyczne oceny odporności ogniowej elementów konstrukcji budowlanych.
- Pismo Komendy Głównej Państwowej Straży Pożarnej nr RZ-IV-10/4/95 z dnia 13 kwietnia 1995r w sprawie warunków, które należy traktować jako stwarzające zagrożenia życia ludzi.

3. CHARAKTERYSTYKA OBIEKTU W OCENIE RZECZOZNAWCY BUDOWLANEGO.

3.1. Pawilon Główny Szpitala Nr 1 w Otwocku, którego zachodnie skrzydło jest przedmiotem niniejszej ekspertyzy, wzniesiony został w latach przedwojennych, jego wiek wynosi więc nie mniej niż 70 lat.

W tak długim okresie eksploatacji, pod wpływem szkodliwych czynników zewnętrznych substancja budynku uległa uszkodzeniom, które wymagały i nadal wymagają dokonywania odpowiednich remontów.

Aktualnie trwa remont przedmiotowego skrzydła zachodniego w oparciu o projekt budowlano-wykonawczy opracowany w 1998r przez Pracownię Usług Projektowych DIGILAB RESEARCH Sp. z o.o. oraz w oparciu o Opinię Techniczną wraz z Projektem remontu dachu, opracowaną przez tę samą firmę.

3.2. Skrzydło zachodnie, złożone z dwóch wzajemnie prostopadłych części, jest budynkiem nie podpiwniczonym, czterokondygnacyjnym, którego czwartą kondygnację stanowi poddasze użytkowe o przeznaczeniu do hospitalizacji chorób płuc, usytuowane wraz ze strychem na wysokości dwóch połaci stromego dachu. Konstrukcja budynku jest murowana z cegły ceramicznej pełnej, w układzie podłużnych ścian nośnych. Na odcinku, gdzie znajdują się werandy, konstrukcję nośną uzupełniają żelbetowe słupy.

W trakcie dokonywanych oględzin nie stwierdzono optycznie zauważalnych zarysowań, odkształceń ani znaczących ubytków w murach ścian nośnych i w słupach werandy. Także w miejscach, gdzie ubytki tynku odsłaniały lico muru, są widoczne ślady korozji chemicznej / lateryzacji / ceramicznych cegieł.

Pomijając lokalne zawilgocenia od opadów deszczu, stan techniczny murów i słupów można ocenić jako dobry.

3.3. Stropy budynku wykonano jako :

- żelbetowe, monolityczne, płytowo-żebrowe w poziomie parteru,
- żelbetowe, monolityczne, skrzynkowe w poziomach I,II,III-go piętra,
- drewniane nad trzecim piętrzem.

Stan techniczny wszystkich stropów ogniotrwałych nie budzi zastrzeżeń : nie stwierdzono w nich żadnych znaczących, optycznie zauważalnych odkształceń /ugięć/ ani zarysowań, a ponieważ funkcja remontowanego skrzydła nie ulegnie zmianie, nośność stropów będzie nadal wystarczająca dla przyłożonych obciążeń użytkowych.

Monolityczne, żelbetowe biegi i spoczniki obu klatek schodowych / głównej i awaryjnej / nie wykazują żadnych uszkodzeń, ich stan techniczny jest bardzo dobry.

Omawiane powyżej konstrukcje : ściany, stropy i schody, ze względu na swoją grubość /ściany/ i grubość otulenia zbrojenia betonu /stropy, schody/ posiadają wymaganą odporność ogniową, co przedstawiono tabelarycznie w rozdziale 5 poniżej.

Nie odpowiada wymaganiom szerokość biegów i spoczników w klatce schodowej awaryjnej : szerokości te wynoszą 100cm zamiast odpowiednio 140cm i 150 cm /szpital ZL II/. Dostosowanie wymiarów tych schodów do odnośnych wymagań nie jest możliwe bez daleko idącej przebudowy fragmentu konstrukcji budynku na całej jego wysokości /wyburzenie ścian nośnych i przyległych fragmentów stropów, wykonania nowych ścian, poszerzenia biegów i spoczników, przewężenia korytarzy na drogach ewakuacyjnych/. Taki zakres robót jest nie do przyjęcia, ze względów techniczno-ekonomicznych / koszty, wyłączenie szpitala z eksploatacji na długi czas/.

3.4. Według Opinii Technicznej z lutego 1999r., drewniana konstrukcja stropu nad 4-tą kondygnacją /poziom + 16,20 m / znajduje się w zadawalającym stanie technicznym. Opierając się na tej opinii oraz nie stwierdzając optycznie zauważalnych ugięć stropu, zaniechano wykonania odkrywek jego konstrukcji.

W ramach trwającego remontu, strop obłożono od spodu płytami kartonowo-gipsowymi grubości 12,5 mm. Jest to nie wystarczające zabezpieczenie pod względem odporności ogniowej. Zgodnie z Instrukcją ITB nr 221 niezbędne jest podwojenie grubości okładziny.

Drewniana więźba dachowa, deskowe pokrycie dachu i drewniane ścianki kolankowe, w ciągu wieloletniej eksploatacji uległy w znacznym stopniu destrukcji na skutek zawilgoceń i korozji biologicznej / butwienie, grzyb, owady/.

W oparciu o w/w Opinię Techniczną i projekt przeprowadzono remont drewnianych elementów dachu, strychu i poddasza / wymiana bądź wzmocnienie elementów, zabezpieczenie Fobosem, częściowo obłożenie płytami GKF/.

W związku z powyższym należy uznać, że w/w konstrukcje drewniane znajdują się obecnie w zadawalającym stanie technicznym, z tym, że zabezpieczenie przeciwpożarowe stropu wykonane z płyt GKF o grubości 12,5 mm wymaga pogrubienia do 2 x 12,5 mm mocowane jako wzajemnie przesunięte/ podobne rozwiązania w F1 podano w Aprobacie Technicznej ITB nr AT-15-3647/99 pkt.3.3/. Dalsze szczegółowe zalecenia podano w rozdziale 7 niniejszej ekspertyzy.

4.CHARAKTERYSTYKA UŻYTKOWA CZĘŚCI OBIEKTU OBJĘTEJ REMONTEM.

1.Ilość kondygnacji - 4

2.Wysokość pomieszczeń :

- parter - 3,30 – 4,00 m,
- I i II piętro - 3,30- 4,05 m,
- III piętro - 3,00m.

3.Powierzchnia użytkowa remontowanej części obiektu - 1.965,29 m²
 w tym - parter - 473,69 m²
 I piętro * - 513,92 m²
 II piętro - 513,92 m²
 III piętro - 463,76 m²

4.Ilość osób przebywających w remontowanej części szpitala :

Razem około 118 osób

w tym : pacjenci - 90 łózek (27 parter+ 18 Ip + 24 Iip + 21 IIIp)
 personel ok. - 28 osób (po 7 osób /na zmianę/ oddział)

5.Przeznaczenie remontowanej części obiektu.

W szpitalu hospitalizowani są chorzy na gruźlicę i inne choroby dróg oddechowych.

W części remontowanej mieszczą się 4 oddziały łózkowe / po jednym oddziale na kondygnacji/. Na oddziałach znajdują się pomieszczenia przeznaczone dla pacjentów / sale chorych / , węzły sanitarne, kuchenki oddziałowe, dyżurka pielęgniarek oraz inne pomieszczenia przeznaczone dla personelu.

Na oddziałach przewiduje się wykonywanie badań ogólnych lekarskich i drobnych zabiegów pielęgniarskich. Wszystkie specjalistyczne badania oraz zabiegi inwazyjne wykonywane są w zespole zabiegowo-diagnostycznym szpitala znajdującym się w innej części budynku i nie jest tematem opracowania.

W zależności od kondygnacji hospitalizowani będą o różnym stopniu sprawności fizycznej :

- na parterze przebywać będą pacjenci leżący,
- na I i II piętrze chorzy o większej zdolności samodzielnego poruszania się,
- na III piętrze natomiast pacjenci chodzący.

5.CHARAKTERYSTYKA POŻAROWA OBIEKTU - STAN PROJEKTOWANY.

- 1.Nazwa obiektu, budynku i pomieszczenia – Skrzydło zachodnie Pawilonu Głównego Szpitala Nr 1 w Otwocku przy ul. Reymonta nr 83/91
- 2.Ilość kondygnacji, wysokość - 4 kondygnacje , ~16,5 m budynek średniowysoki
- 3.Powierzchnia użytkowa - wg PBW pow. użytkowa całego budynku 7401,05m², p.użytkowa . cz. remontowanego skrzydła budynku =1965,29 m².
- 4.Kubatura budynku, obiektu -wg PBW kubatura całkowita budynku 38988m³ a części objętej remontem - 11.700 m³.
- 5.Kategoria zagrożenia ludzi - ZL II .
- 6.Kategoria zagrożenia wybuchem -nie zalicza się :
- 7.Średnie obciążenie ogniowe Qd- MJ/m² - planowane wg PBW do 500 MJ/m².
- 8.Parametry pożarowe występujących substancji łatwopalnych - gaz medyczny tlen w instalacji stałej, jest silnym utleniaczem.
- 9.Liczba osób przebywających jednocześnie w strefie pożarowej <120 osób .
10. Kwalifikacja pożarowa budynku.

Lp.	Wyszczególnienie :	Dane przeciwpożarowe :				Uwagi :
		wymagane		projektowane		
		Odporność ogniowa	rozp. ognia	Odporność ogniowa	rozp. ognia	
1	2	3	4	5	6	7
1	Klasa odporności pożarowej budynku ZL II 4 kondygnacje	B		B ^x		
2	Klasa odporności ogniowej : a/ gł. elementów konstrukcji (ściany, słupy, podciąg, ramy) • Ściany, 1-3 kondygn. parter do IIp • Ściany, części budynku IIIp kondygn.4	120 120	NRO NRO	120 120 ^x	NRO NRO	
	b)stropów 1-3 kondygn. stropu 4 kondygn.	60 60	NRO NRO	60 60 ^x	NRO NRO ^x	
	c)ścian działowych i osłonowych	30	NRO	30	NRO	
	d)dachów, stropodachów, tarasów, konstrukcji nośnej dachu • Dachów, konstrukcji nośnej dachu	30	NRO	30 ^x	SRO ^x	
	e)obudowy klatki schodowej • biegów , spoczników	120 60	NRO NRO	120 ^x 60	NRO NRO	^x dokończenie obudowy kl. schodowej głównej
	f/ oddzielenia pożarowego w strefie	120	NRO	120	NRO	

	pożarowej • zamknięcie otworów - drzwi ppoż.	60	NRO	60	NRO	
3	Odległość od najbliższych budynków, obiektów	10m		>10m		
4	Wielkość strefy pożarowej [m ²] pomieszczeń ZL II cz.remontowanej	3500		< 3500		
5	Warunki ewakuacyjne a) długość dojsć w metrach ZL II • przy jednym dojściu • przy dwóch dojściach	10 30		48 ^x 24 ^x		^x wymaga zgody organów ppoż kl.awaryjna
	b) długość przejść w metrach ZL II, • w pomieszczeniu do wyjścia na drogę ewakuacji	40		< 40		

X- oznacza, że budynek lub obiekt nie spełnia wymagań w stanie wg PBW lub w naturze.

Lp	Wyszczególnienie	wymagania	Stan istniejący i projektowany	Uwagi
1	2	3	4	5
	c/klatki schodowe /otwarte, obudowane, ZLII • szerokość spoczników, • biegu / d/ oświetlenie awaryjne: • bezpieczeństwa • ewakuacyjne e/ oznakowanie ewakuacyjne wg. PN-92/N-01256/01,02,5/	kl.główna , awaryjna obudow., obudowana 150 cm 150cm 140 cm 140 cm tak tak tak tak	kl.główna , awaryjna nieobudow.* obudowana 150cm 100cm ^x 140 cm 100cm ^x tak tak tak do wykonania ^x tak	Wg PBW
6	Drogi pożarowe, odległość od zespołu budynków obiektu w m.	5-25	5-25	
7	Zaopatrzenie wodne na cele p.pożarowe wg PN-B-02864 1997r a/do zewn.gaszenia pożaru w l/s przy F strefy pożarowej ≤ 2000 m ² i Qd ≤ 500 MJ/m ² b/dla SUG w l/s urządzeń zraszaczowych, tryskaczowych c/ zbiorcze zapotrzebowanie wodne	20 l/s - 20 l/s	20 l/s ^x - 20 l/s ^x	^x Dokonać pomiarów wydajności HP wg PN.
8	Wewnętrzne instalacje wodociągowo-hydrantowe w strefach pożarowych ZL II	HPØ52 mm przy q=2,5 l/s wg PN-B-02865 1997r.	HPØ52 mm ^x przy q=2,5 l/s wg PN-B-02865	^x Dokonać pomiarów wydajności HP wg PN.
9	Instalacje budynku			
	a/ ogrzewcze	c.o.	c.o. z kotłowni własnej na gaz ziemny	

	b/ wentylacyjne	grawitacyjna naturalna	grawitacyjna naturalna	
	c/ gazowe do kotłowni	tak	tak	
	d/ elektryczna, odgromowa	tak wg PNE PT cz. elektryczna	wg PT i PNE, dokonać pomiarów i odbioru	
	e/ SAP budynek + strych	tak	tak	Brak monitoringu powiatowego
	f/ oddymiające klatek schodowych	tak	tak [*]	
10	Podręczny sprzęt gaśniczy budynek + przy wejściu na strych			
	a/ gaśnice śniegowe GS 6x b/ gaśnice proszkowe GP 6z, 9z, 12z c/ gaśnice halonowe GH 1x, 2x d/ agregaty gaśnicze - śniegowe ASL 20, 30, 60 - proszkowe AP 25, 50 e/ koce szklane p. poż.	na każde 150 m ² / 1 szt na każde 150 m ² / 1 szt wg przepisów.	wg przepisów i na podstawie planu etatyżacji rozmieszczenia i oznakowania wykonanego przez specjalistę. Strych wyposażony w sprzęt ppożarowy i szafkę ppoż. z węzami prądownicami Ø52mm.	

oznaczenia:

NRO- nie rozprzestrzeniające ognia, ZL- kategoria zagrożenia ludzi np. ZL II,
SRO - słabo rozprzestrzeniające ogień, Z - kategoria zagrożenia wybuchem np. Z1,
/-/ - nie stawia się wymagań, - ozn. nie dotyczy,
240,120,60,30,15 - klasa odporności ogniowej elementu budowlanego w minutach,
A,B,C,D,E - klasa odporności pożarowej budynku,
SAP- automatyczna sygnalizacja pożaru, Qd- obciążenie ogniowe w MJ/m²

5.11. Strefy pożarowe. Budynek remontowany nie przekracza dopuszczalnych wielkości dla stref pożarowych tj 3500m³ /ZL II, h> 12m/.

5.12. Warunki ewakuacji.

- a/ ~~Wymagania~~ wymaga dostosowania na czterech kondygnacjach do wymagań ppożarowych w zakresie :
- wykonania urządzeń oddymiających ~~na białym planie~~, elementów systemu SAP np. ~~przebiegów~~ czy ~~inne~~
 - wykonania nowej sieci hydrantowo-pożarowej z HP Ø52 mm wg PN,
 - obudowania otwartych fragmentów ścian w klasie 120 min. odporności ogniowej dla elementu budowlanego,
 - zamknięcia drzwiami dymoszczelnymi na całej wysokości budynku, wykonanymi w 0,5 klasie odporności ogniowej a strychu drzwiami w klasie 1 odporności ogniowej.
- b/ ~~Wymagania~~ na czterech kondygnacjach wymaga dostosowania do wymagań przeciwpożarowych w zakresie :
- zamknięcia drzwiami dymoszczelnymi w 60 min. odporności ogniowej, i strychu kłapą w klasie 1 odporności ogniowej,
 - założenia drabin stalowych stałych umożliwiających wejście / przez otwartą kłapę 80cm x 80 cm/ na strych i dach,

- zostało wykonane urządzenie oddymiające uruchamiane automatycznie /uchylne okno/ i elementy systemu SAP np. przciski ROP i czujka dymowa,
- wykonywana jest nowa sieć hydrantowo-pożarowa z HP Ø52 mm wg PN.

5.13. Wystrój wnętrz.

Korytarze wyłożyć materiałami atestowanymi /ITB,PZH/ o cechach pożarowych co najmniej trudno zapalnych.

5.14. Techniczne instalacje przeciwpożarowe.

W budynku występują na czwartej kondygnacji : instalacja SAP, wodociągowo-hydrantowa z HP Ø52mm, instalacja świateł bezpieczeństwa, urządzenia oddymiające przy klatce schodowej awaryjnej, na pozostałych kondygnacjach te instalacje są w trakcie wykonywania . Budynek posiada instalację odgromową.

5.15. Hydranty zewnętrzne.

Obok budynku przy drodze pożarowej znajdują się hydranty Ø 80mm szt 2.

5.16. Usytuowanie budynku i dojazd pożarowy.

Do budynku jest zapewniony dojazd pożarowy dla pojazdów jednostek straży pożarnej .

5.17. Podręczny sprzęt gaśniczy. Obiekt jest wyposażony w sprzęt ppożarowy, pozostaje wyposażenie strychu w sprzęt podręczny gaśniczy oraz w szafki przy wejściach na strych węże i prądownice 2 komplety po dwa węże 20 m i dwie prądownice Ø52mm.

6. WYKAZ NIEZGODNOŚCI Z WYMAGANIAMI W ZAKRESIE ZABEZPIECZEŃ PRZECIWPOŻAROWYCH BUDYNKU, TRUDNYCH DO USUNIĘCIA.

- a/ Klatka schodowa awaryjna posiada wymiary niezgodne z przepisami, a mianowicie szerokość spocznika 100cm zamiast 150 cm, szerokość biegu schodów 100 cm zamiast 140cm w ZL II.
- b/ Strop nad IV kondygnacją wykonany jest wg dawnej technologii tj. belki drewniane, deskowanie, tynk na trzcinie, a z wierzchu wypełnienie polepą, od spodu aktualnie strop obity jest płytą GKF 12,5 mm. Takie rozwiązania były stosowane w katalogach wg postanowień przepisów Zarz. 130 MBiPMB z dnia 29.06.66r Dz. Bud. Nr 10 /66r dawało to odporność ogniową ~~do 0,75 h~~.
- c/ Ściany na 4-tej kondygnacji w części osłaniającej elementy palne konstrukcji nośnej zostały osłonięte od wewnątrz tylko jedną płytą GKF 12,5 mm.
- d/ Konstrukcja nośna dachu drewniana o wymiarach przeważnie 15 x 15cm i 15x16cm jest bliska rozwiązań wymaganych podanych w instrukcji ITB Nr 221, a belki drewniane pełne o szerokości $b \geq 14$ cm spełniają odporność ogniową 30 minut oraz słupy nośne o wymiarach 18x18 cm spełniają odporność ogniową 30 min. jaka jest wymagana dla tego dachu. Dla podniesienia bezpieczeństwa inwestor spowodował zabezpieczenie drewna konstrukcji nośnej dachu Fobosem i uzyskał od firmy specjalistycznej K.Toporowskiej protokół z zabezpieczenia materiału do stopnia trudnozapalności z gwarancją na 5 lat.
- e/ W ściankach pomieszczenia maszynowni dźwigu na strychu są otwory zagrażające bezpieczeństwu pożarowemu strychu , wymagane jest zamknięcie ich w klasie 60 min. odporności ogniowej, a wentylację odprowadzenia ciepła z pracy silników elektrycznych wyprowadzić kanałami o odporności ogniowej 60 min. pod dach.

7. PRZYJĘTE ROZWIĄZANIA TECHNICZNE ZAPEWNIAJĄCE ZABEZPIECZENIE PRZECIWPOŻAROWE OBIEKTU

7.1 Do przyjętych do wykonania rozwiązań standardowych należą :

- a/ Budowa w całym budynku nowej instalacji SAP atestowanej w CNBOP.

b/ Montaż sieci wodociągowo- hydrantowej i HP.

c/ Obudowa kanałów wentylacyjnych w klasie 60 min odporności ogniowej dla elementu budowlanego.

d/ Wykonanie drabinki wyjścia na dach ze strychu oraz klapy zamykającej otwór.

e/ Wyposażenie obiektu w sprzęt przeciwpożarowy wg normatywów.

f/ Wykonanie głównego wyłącznika prądu dla budynku i oznakowanie go wg PN.

g/ Wyposażenie głównej klatki schodowej poprzez zamknięcie klapy przeciwpożarowej / w awaryjnej klatce schodowej /

h/ Wyposażenie głównej klatki schodowej w urządzenia oddymiające/ poprzez okno/ uruchamiane samoczynnie, podłączone do centralki instalacji SAP.

i/ Zapewnienie automatycznego uruchamiania się urządzenia oddymiania /poprzez okno/ w awaryjnej klatce schodowej.

j/ Wyposażenie korytarzy i klatek schodowych w oświetlenie awaryjne spełniające wymagania dla oświetlenia ewakuacyjnego / zapewnić oznakowanie wg PN-92/N-01256/01,02, PN-N-01256-5/.

7.2 Do rozwiązań dodatkowych technicznych należą :

a/ Na strychu dokończyć budowę instalacji SAP i oświetlenia.

b/ Strych podzielić pionowo przegrodami budowlanymi /z otworami drzwiowymi zamkniętymi / w klasie 60 min odporności ogniowej co około 24 m, w miejscach linii pionowej styku poszczególnych części budynku.

c/ Zamknąć otwory wentylacyjne w pomieszczeniu maszynowni na strychu, a wentylację ciepła pojawiającego się z pracy silników, wyprowadzić kanałami 60 min. odporności ogniowej ponad dach.

d/ Obudowa kanałów w klasie 60 min. odporności ogniowej wentylacji grawitacyjnej na strychu wyprowadzić ponad dach, zabezpieczyć ogniowo styk tych kanałów z konstrukcją drewnianą dachu.

e/ Na różnicach poziomów podłogi strychu zbudować tymczasowe drabiny umożliwiające przejścia dla ekip konserwacyjnych i ratowniczo-gaśniczych.

7.3. Przyjęte rozwiązania zastępcze

a/ Zamknięcie obu klatek schodowych drzwiami wykonanymi w klasie 0,5 odporności ogniowej / wyposażone w samozamykacze/ na wszystkich kondygnacjach użytkowych, na strych w klasie 1 odporności ogniowej.

b/ Wykonanie instalacji nagłaśniającej umożliwiającej nadawanie komunikatów o ewakuacji organizowanej przez personel Szpitala wg zasad podanych w opracowanej instrukcji bezpieczeństwa pożarowego / z planem ewakuacji/ dla Szpitala na podstawie § 5 Rozporządzenia Ministra Spraw Wewnętrznych z dnia 3 listopada w sprawie ochrony przeciwpożarowej budynków, innych obiektów budowlanych i terenów / Dz.U. Nr 92 poz. 460, Dz. U. Nr 102 poz. 507 / i Ramowych Wytucznych KG PSP.

c/ Konstrukcja nośna drewniana dachu została zabezpieczona do stopnia trudnozapalności poprzez malowanie środkiem ogniochronnym Fobosem.

d/ Na kondygnacji 4-tej strop obić dodatkowo drugą płytą GKF 12,5 mm oraz ścianki boczne osłaniające słupy konstrukcyjne i belki drewniane. Wykonać zabezpieczenie przeciwpożarowe stropu płytami GKF o grubości do 2 x 12,5 mm mocowane jako wzajemnie przesunięte/ podobne rozwiązania w F1 podano w Aprobacie Technicznej ITB nr AT-15-3647/99 pkt.3.3/.

8. Podział na strefy pożarowe obiektu.

W aktualnej sytuacji remontu i modernizacji budynku szpitala przyjęto, tymczasowy do czasu zakończenia remontu, podział na strefy pożarowe poprzez wydzielenie na segmenty budynku. Budynek część remontowana rozpatrywana w ekspertyzie będzie stanowić odrębną strefę pożarową. Docelowo przewiduje się podział na strefy pożarowe piętrami całego budynku, gdyż umożliwi to stan techniczny i pożarowy budynku po remoncie całkowitym.

Zapewnienie wymagań budowlanych zgodnych z aktualnie obowiązującymi przepisami dla budynku, klatki schodowej awaryjnej nie jest możliwe bez daleko idących wyburzeń ścian nośnych budynku / chronionego przez konserwatora zabytków/ i bardzo kosztownych przebudów, biorąc pod uwagę trudną sytuację finansową jednostki budżetowej, staje się koniecznością zastosowanie dla budynku przewidywanych wyżej rozwiązań standardowych, zastępczych i dodatkowych.

Proponowane elementy przeciwpożarowych zabezpieczeń budowlanych i instalacyjnych pokazano na rzutach poszczególnych kondygnacji budynku.


Realizacja proponowanych form podstawowych i zastępczych rozwiązań budowlano-pożarowych podniesie stan bezpieczeństwa pożarowego na możliwy technicznie i ekonomicznie poziom.

RZECZOZNAWCA DO SPRAW ZABEZPIECZEN
PRZECIWPOŻAROWYCH

.....
mjr poż. int. Jan Szmurlo /Nr upr. 45/93/

W załączeniu :

1. Ksero stron PBW budynku remontowanego skrzydła zachodniego Pawilonu Głównego Szpitala Nr w 1 w Otwocku dotycząca sprawy ekspertyzy /strony nr 1-8/

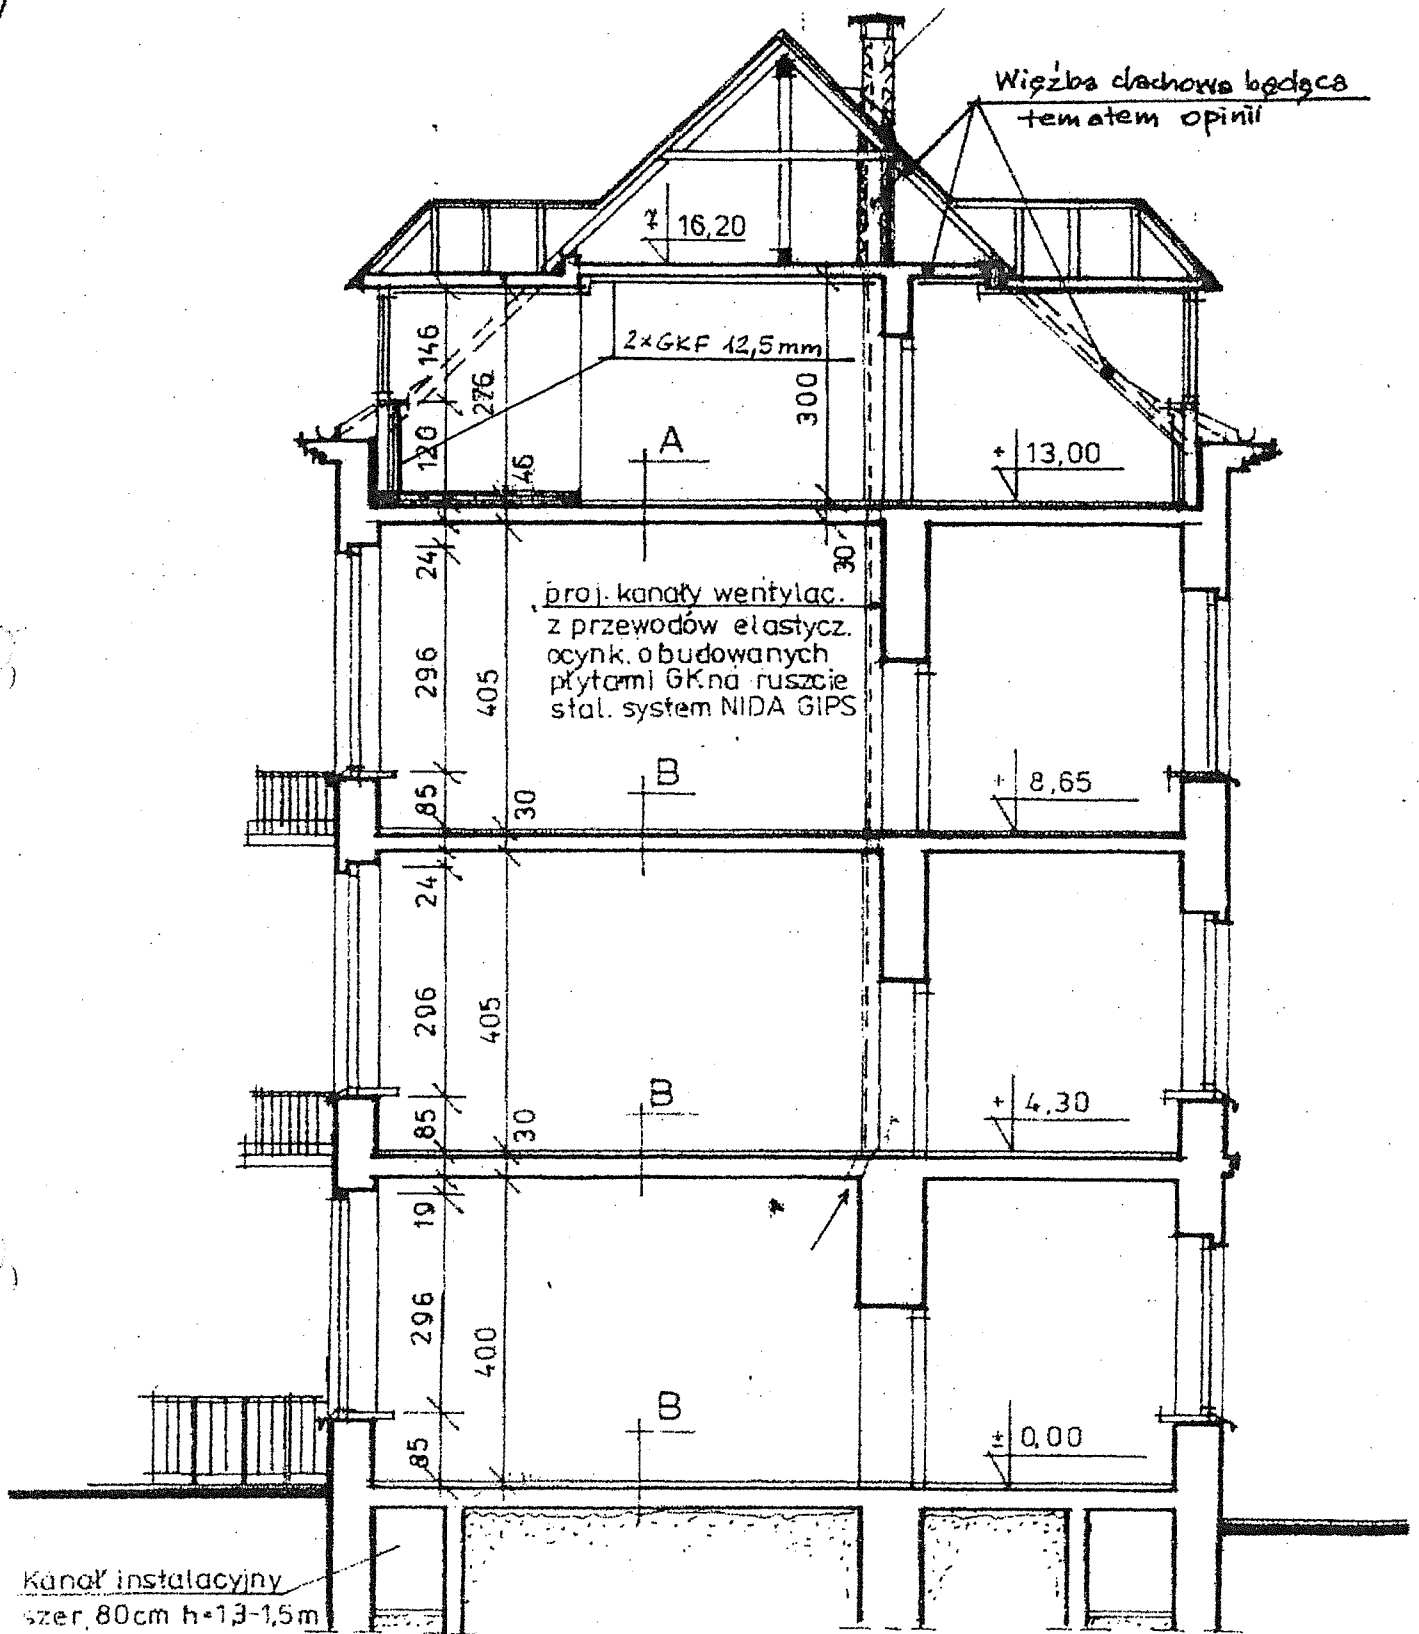

PRZEKRÓJ A-A

T. Hejnik
 mgr inż. arch. Teresa Hejnik
 upr. budowl. do projektowania i kierowanie
 robotami budowlanymi bez ograniczeń
 w specjalności architektonicznej
 nr ew. St-13/82

spawana
 wyrównany
 iwą podłogę
)/ sprawdzić
 zyczepność
 kół po jego
 zeszlifowaniu/
 kafelczew
 do usunięcia:
 ca zaprawa ~ 2cm
 zprasz. włóknem
 i. gładzi folią
 wniany



B projekt. warstwy jak obok
 istn. strop Kleina
 na parterze ze:

C gres na kleju
 podkład podłogowy na bazie
 cementu z siatką -warstwa
 spadkowa śr 2cm np. OPTIROC
 membrana EPDM z wywin.
 na ścianach
 istn. strop drewniany z
 usuniętą warstwą skafelczewu
 z pozostawioną warstwą gładzi
 / polepy /


D projektowane
 warstwy jak obok
 lecz podkład podłogowy z
 rozproszonym włóknem
 gr. śr. 5cm
 istn. strop Kleina z usuniętą
 warstwą skafelczewu i pod-
 kładu 5cm.

powyżej połaci dach
 konstrukcję kominą
 obudować blachą stal.
 ocynkowaną gr. min 1mm
 proj. kanały went. grawitacyjne
 ocieplić w przestrzeni nad pok. dach
 i strychu wełną min. gr. 5cm
 konstrukcję obudować pl.
 GKF i ogniochr.

izolacja z wełny min.
 gr min. 10cm

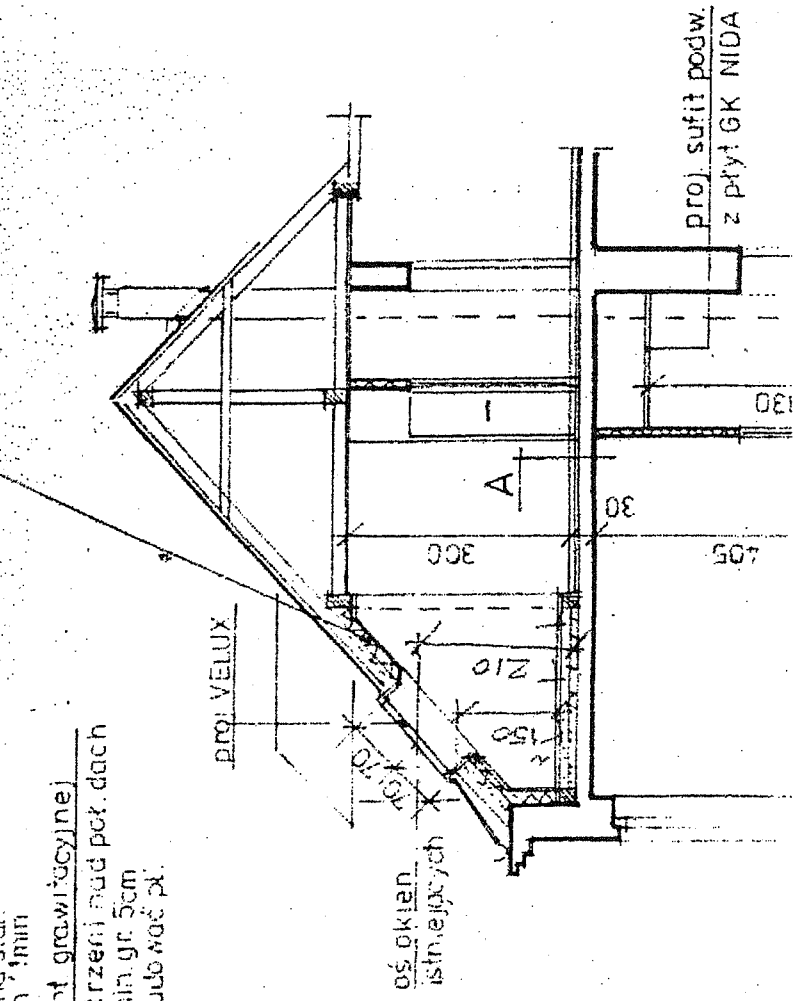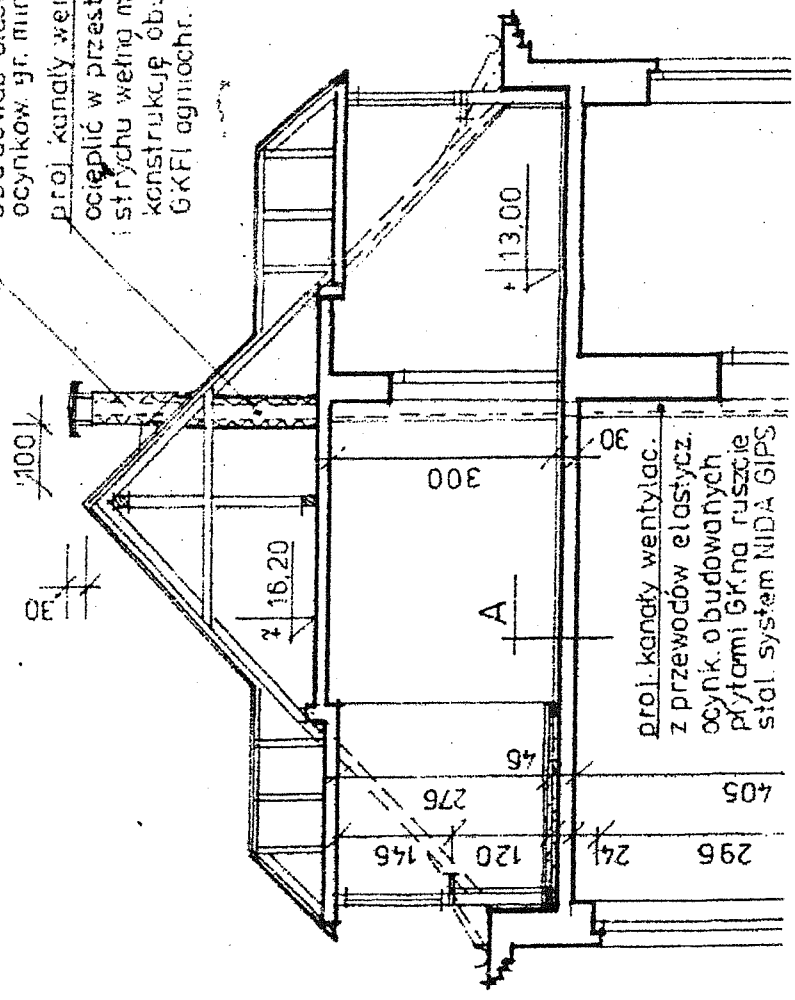



PRZEKRÓJ PRZEZ PODDASZE

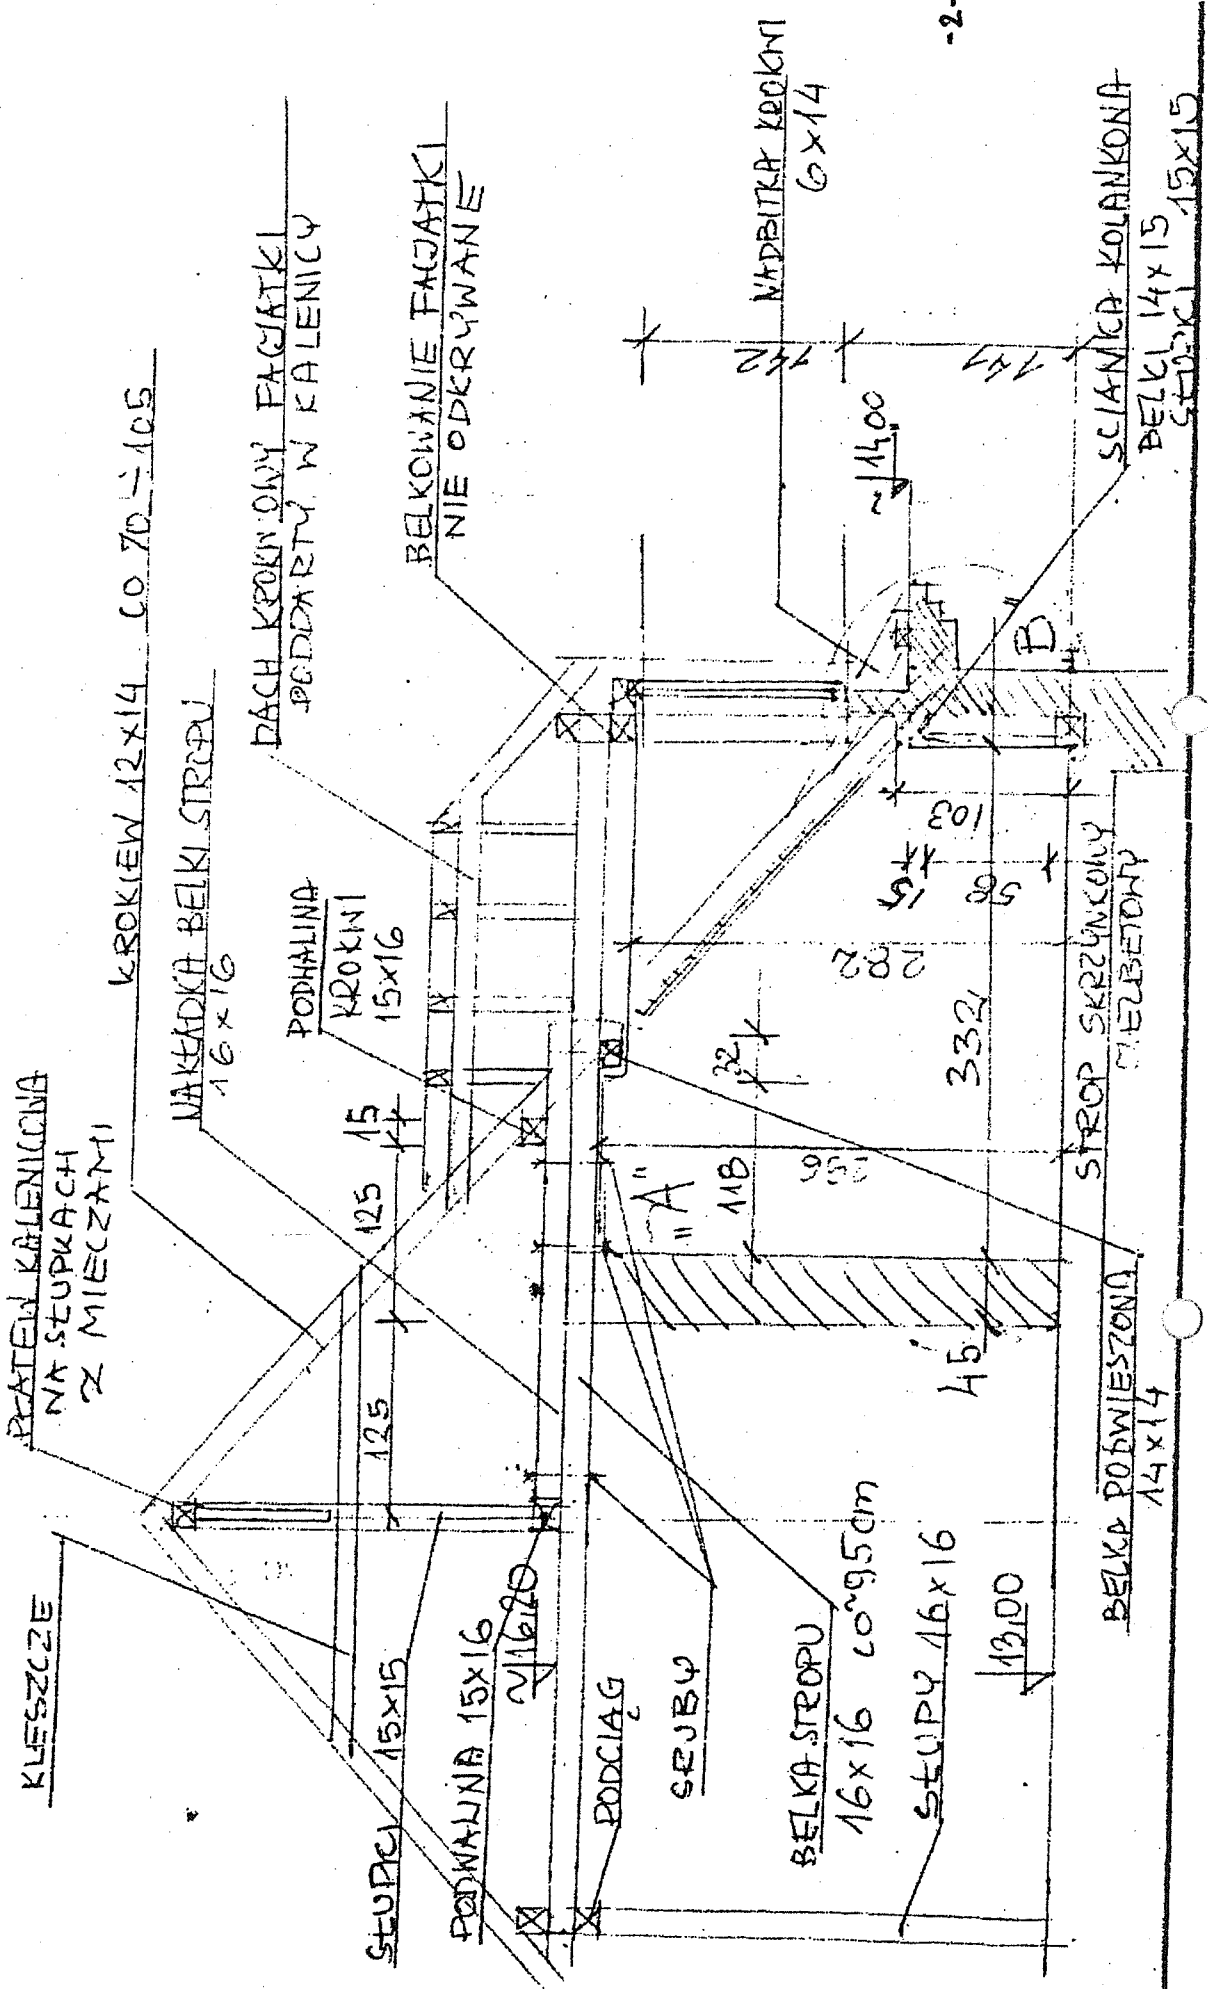

15

A

blacha cynk
karty kontaktu
folia paroprzep.
DELTA-FOL PVE
uszczeln. szczelin
na krokwiach

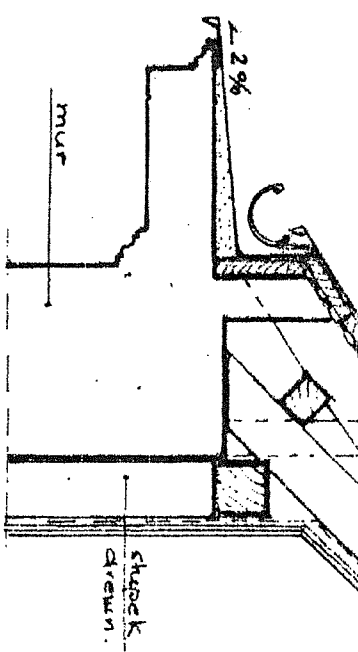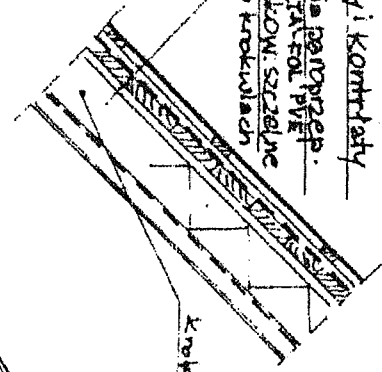


2x2cm
B
Blacha cynk. łączona na
zwoje - istniej.
deski więzobite - istn.
folia paroprzepuszczalna
uszczeln. na k. DELTA-VENT
bustka pow. ~ 2cm x 2
wełna min. ~ 10cm
sztyropian M15
folia paroszczelna DELTA-FOL
DS130
2 x płyty GKE 18,5 mm / ognioodp. /
na ruszcie drewnianym lub
metalowym / boki ścięte
bita do krokwi

17


Uwaga! folię mocować w.g. instrukcji producenta


zamocow. folii paroprzep.
przy remoncie dachu
od wewnątrz

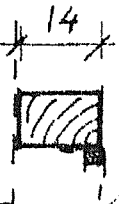

folia paroszczelna
n.p. DELTA-FOL DS130
lub REFLEX

karty do mocowania
folii
krokiew

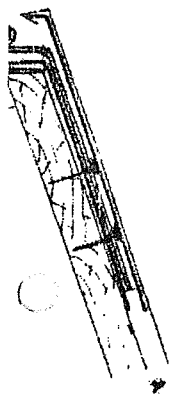

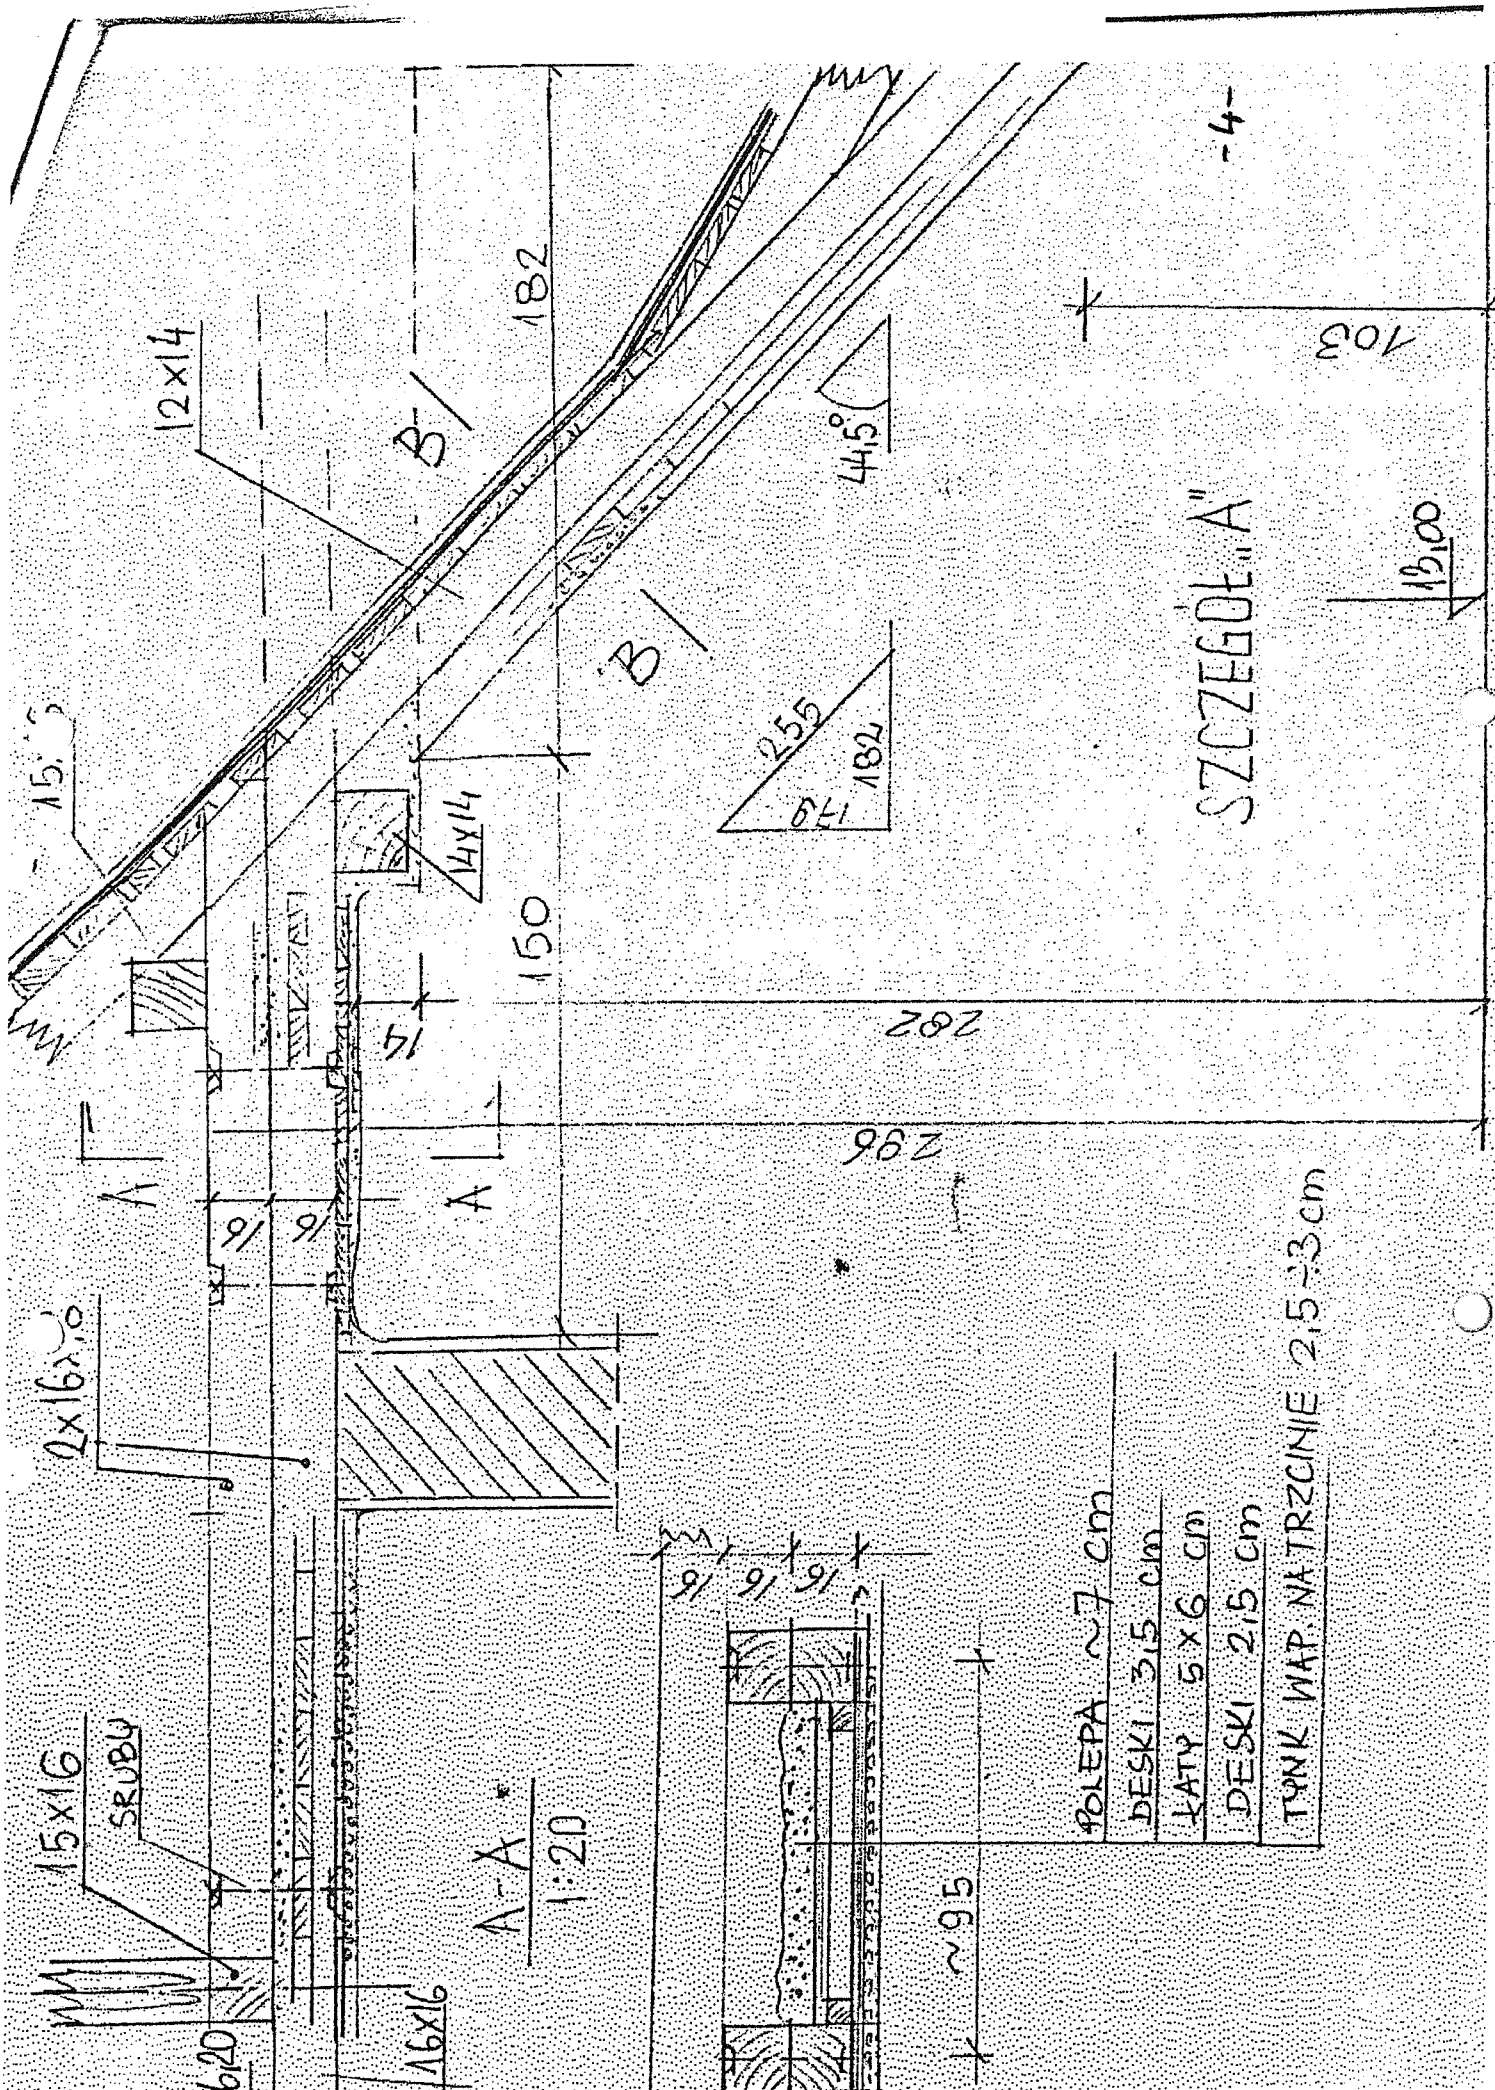

SZCZEGÓŁ "A"

15x16
SRUBY

2x16x16

12x14

16x16


A-A
1:20

150

182

B

14x14

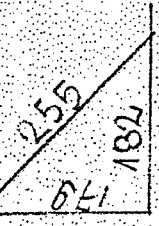

44.5°

2.96

2.82

10.3

19.00

- POLEPA ~ 7 cm
- DESKI 3.5 cm
- ŁATY 5 x 6 cm
- DESKI 2.5 cm
- TYNK WAP. NATRZCINIE 2.5 ÷ 3 cm

~ 95

UWAGI

1. Wszystkie wymiary sprawdzić w naturze na budowie
2. Wszystkie odstępstwa od projektu i zmiany uzgodnić z autorem projektu
3. Projektowane kominy went grawitacyjnej prowadzić nie naruszając elementów konstrukcyjnych stropów /belek/ i więźby dachowej
4. Wszystkie piony instalacyjne obudować łącznie z kanałami went grawit. płytą gipsowo-kartonową GKBI wodoodporna gr 12,5 mm na ruszcie stalowym systemu NIDA GIPS, lub osiatkować i otynkować.
5. W pom. sanitariatów bez okien zastosować wentylatorki EDM-160T o działaniu okresowym na kanale went. grawit

OZNACZENIA

	skł. dach
	obrotowa kolumna went i pionów wod-kan
	sufity podwieszane systemu NIDA GIPS z płyt GK gr 12,5 mm
	przej. ścianki działowe systemu NIDA GIPS z płyt GKBI gr 12,5 mm w pom. wilgotnych - płyty GKB w pom. suchszych
	śc. na wykładzinę


**ELEMENTY
NAJBARDZIEJ
ZNISZCZONE**

DACH DO REMONTU

**SUFIT PŁASKI NAD
FACJATKĄ**


SUFIT POCHYLEY

**GRANICA PŁASKIEGO SUFITU
NAD KORYTARZEM**

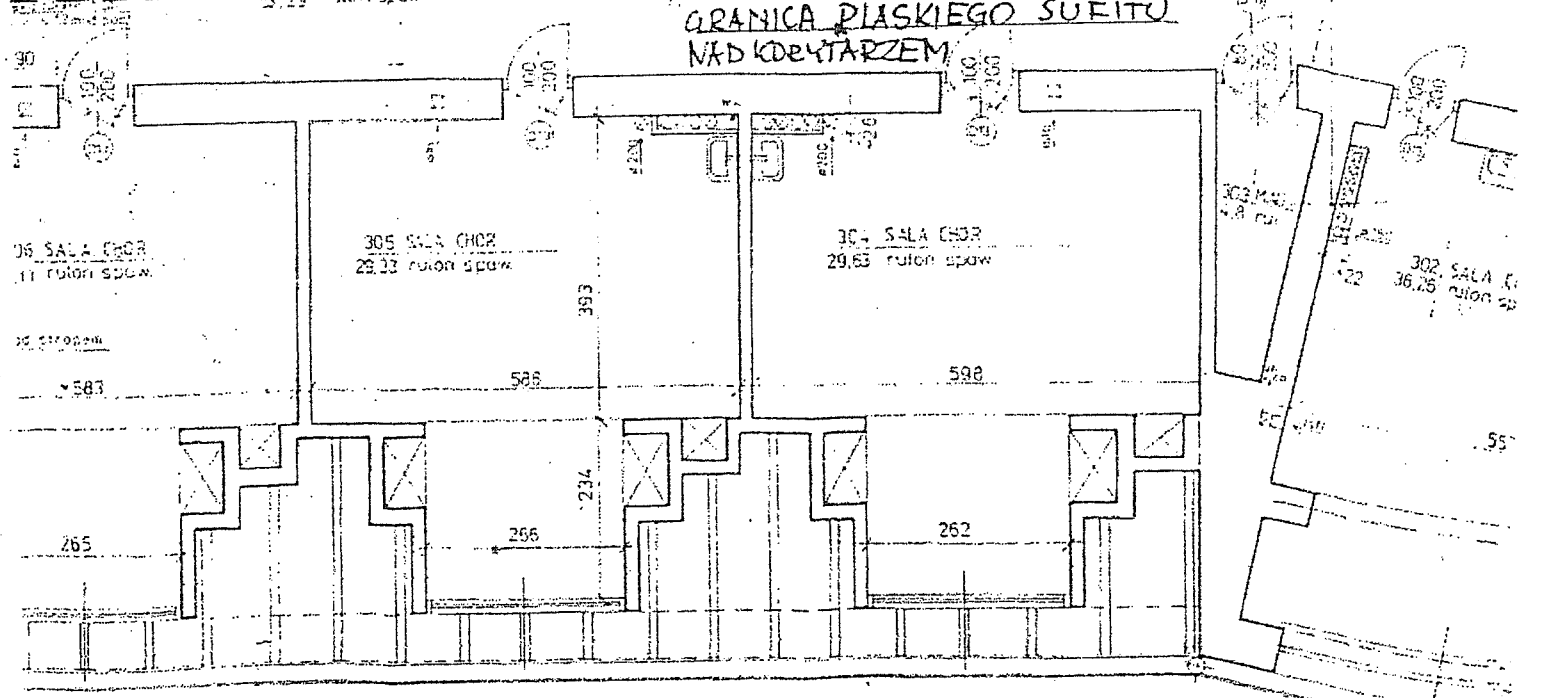

**PLAN REJONU DO REMONTU
DACHU I KORYTARZA**

2. Remontowane skrzydło pawilo

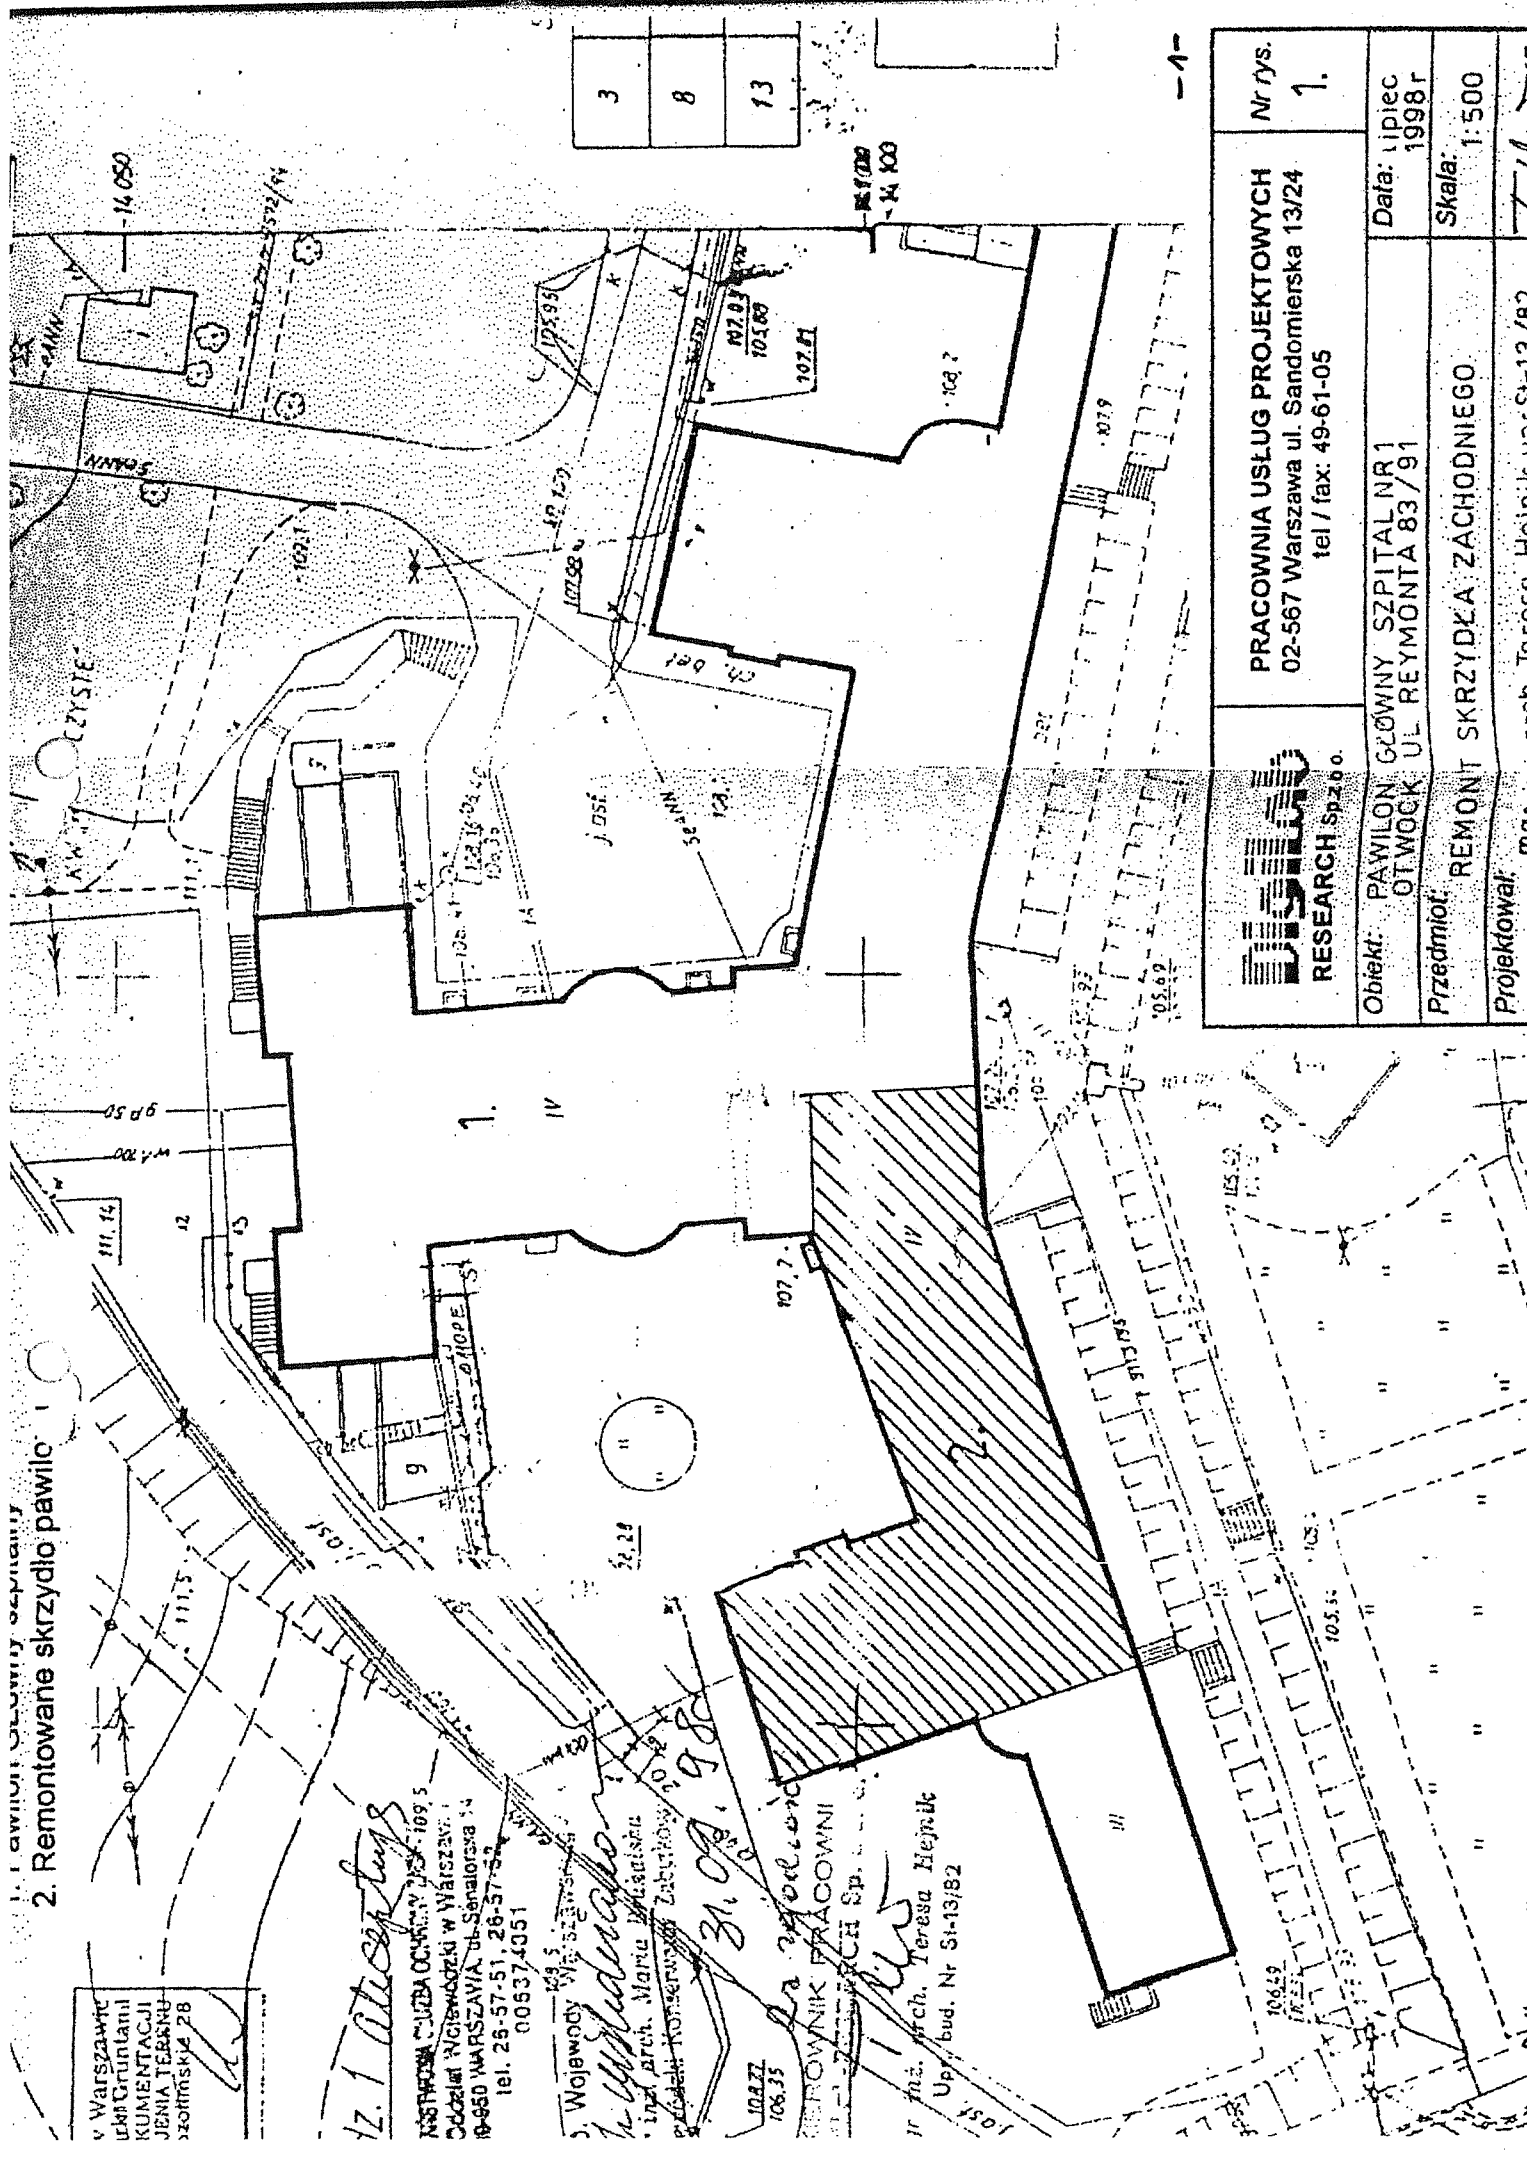

3	8	13
---	---	----

-1-


v Warszawie
ul. Grunwaldzka
KUMENTACJI
JENIA TERANU
szkolniska 28

12.1 *Ateneo*
ul. Senatorska 14
00-950 WARSZAWA
tel. 26-57-51, 26-57-52
005374051

3. Wojewody Warszawskiej

106.35

inż. arch. Teresa Hejnik
Upł. bud. Nr 51-13/82

 RESEARCH Sp. z o.o.	PRACOWNIA USŁUG PROJEKTOWYCH 02-567 Warszawa ul. Sandomierska 13/24 tel / fax: 49-61-05	Nr rys. 1.
	Data: lipiec 1998 r. Skala: 1:500	Obiekt: PAWILON GŁÓWNY SZPITAL NR 1 OTWOCK UL. REYMONTA 83/91 Przedmiot: REMONT SKRZYDŁKA ZACHODNIEGO Projektował: mar. inż. arch. Teresa Hejnik upr. St-13/82

UWAGI

1. Wszystkie wynagry sprawdzić w naturze na budowie
2. Wszystkie odstępowanie od projektu i zmiany uzgodnić z autorem projektu
3. Projektowane kominy wentylacyjnej prowadzić nie naruszając elementów konstrukcyjnych stropów /belek/ i więźby dachowej
4. Wszystkie piony instalacyjne obudować łącznie z kanałami wentylacji płytą gipsowo-kartonową GKRI wodoodporną gr 12,5 mm na ruszcie stalowym systemu NIDA GIPS, lub osiadcować i otyłkować
5. W pom. sanitariatów bez okien zastosować wentylatorki EDM-160T o działaniu okresowym na kanale wentylacji

OZNACZENIA

200 - 200

200 - 200


ELEMENTY
WYBARDZIEL
ZNISZCZONE

DACH DO REMONTU



SUITE PŁASKI NAD
FACJATKĄ

SUITE DOCHYLEC

GRANICA PŁASKIEGO SUITU
NAD KORYTARZEM

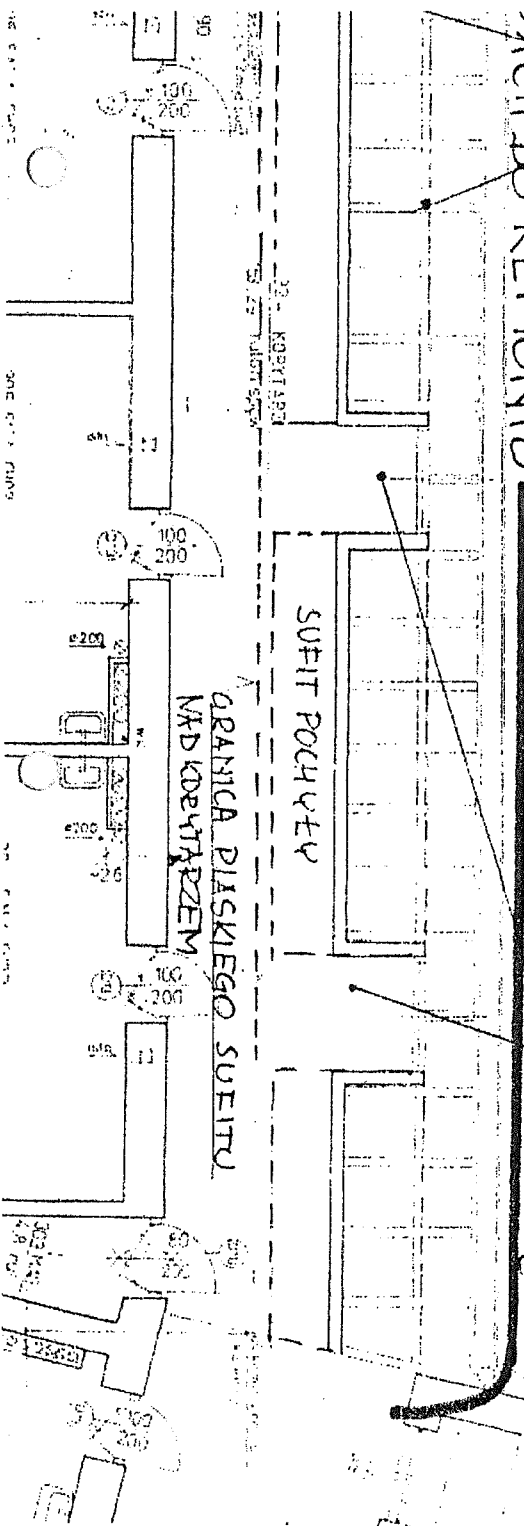


PROJEKTOWA I
1975

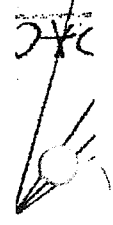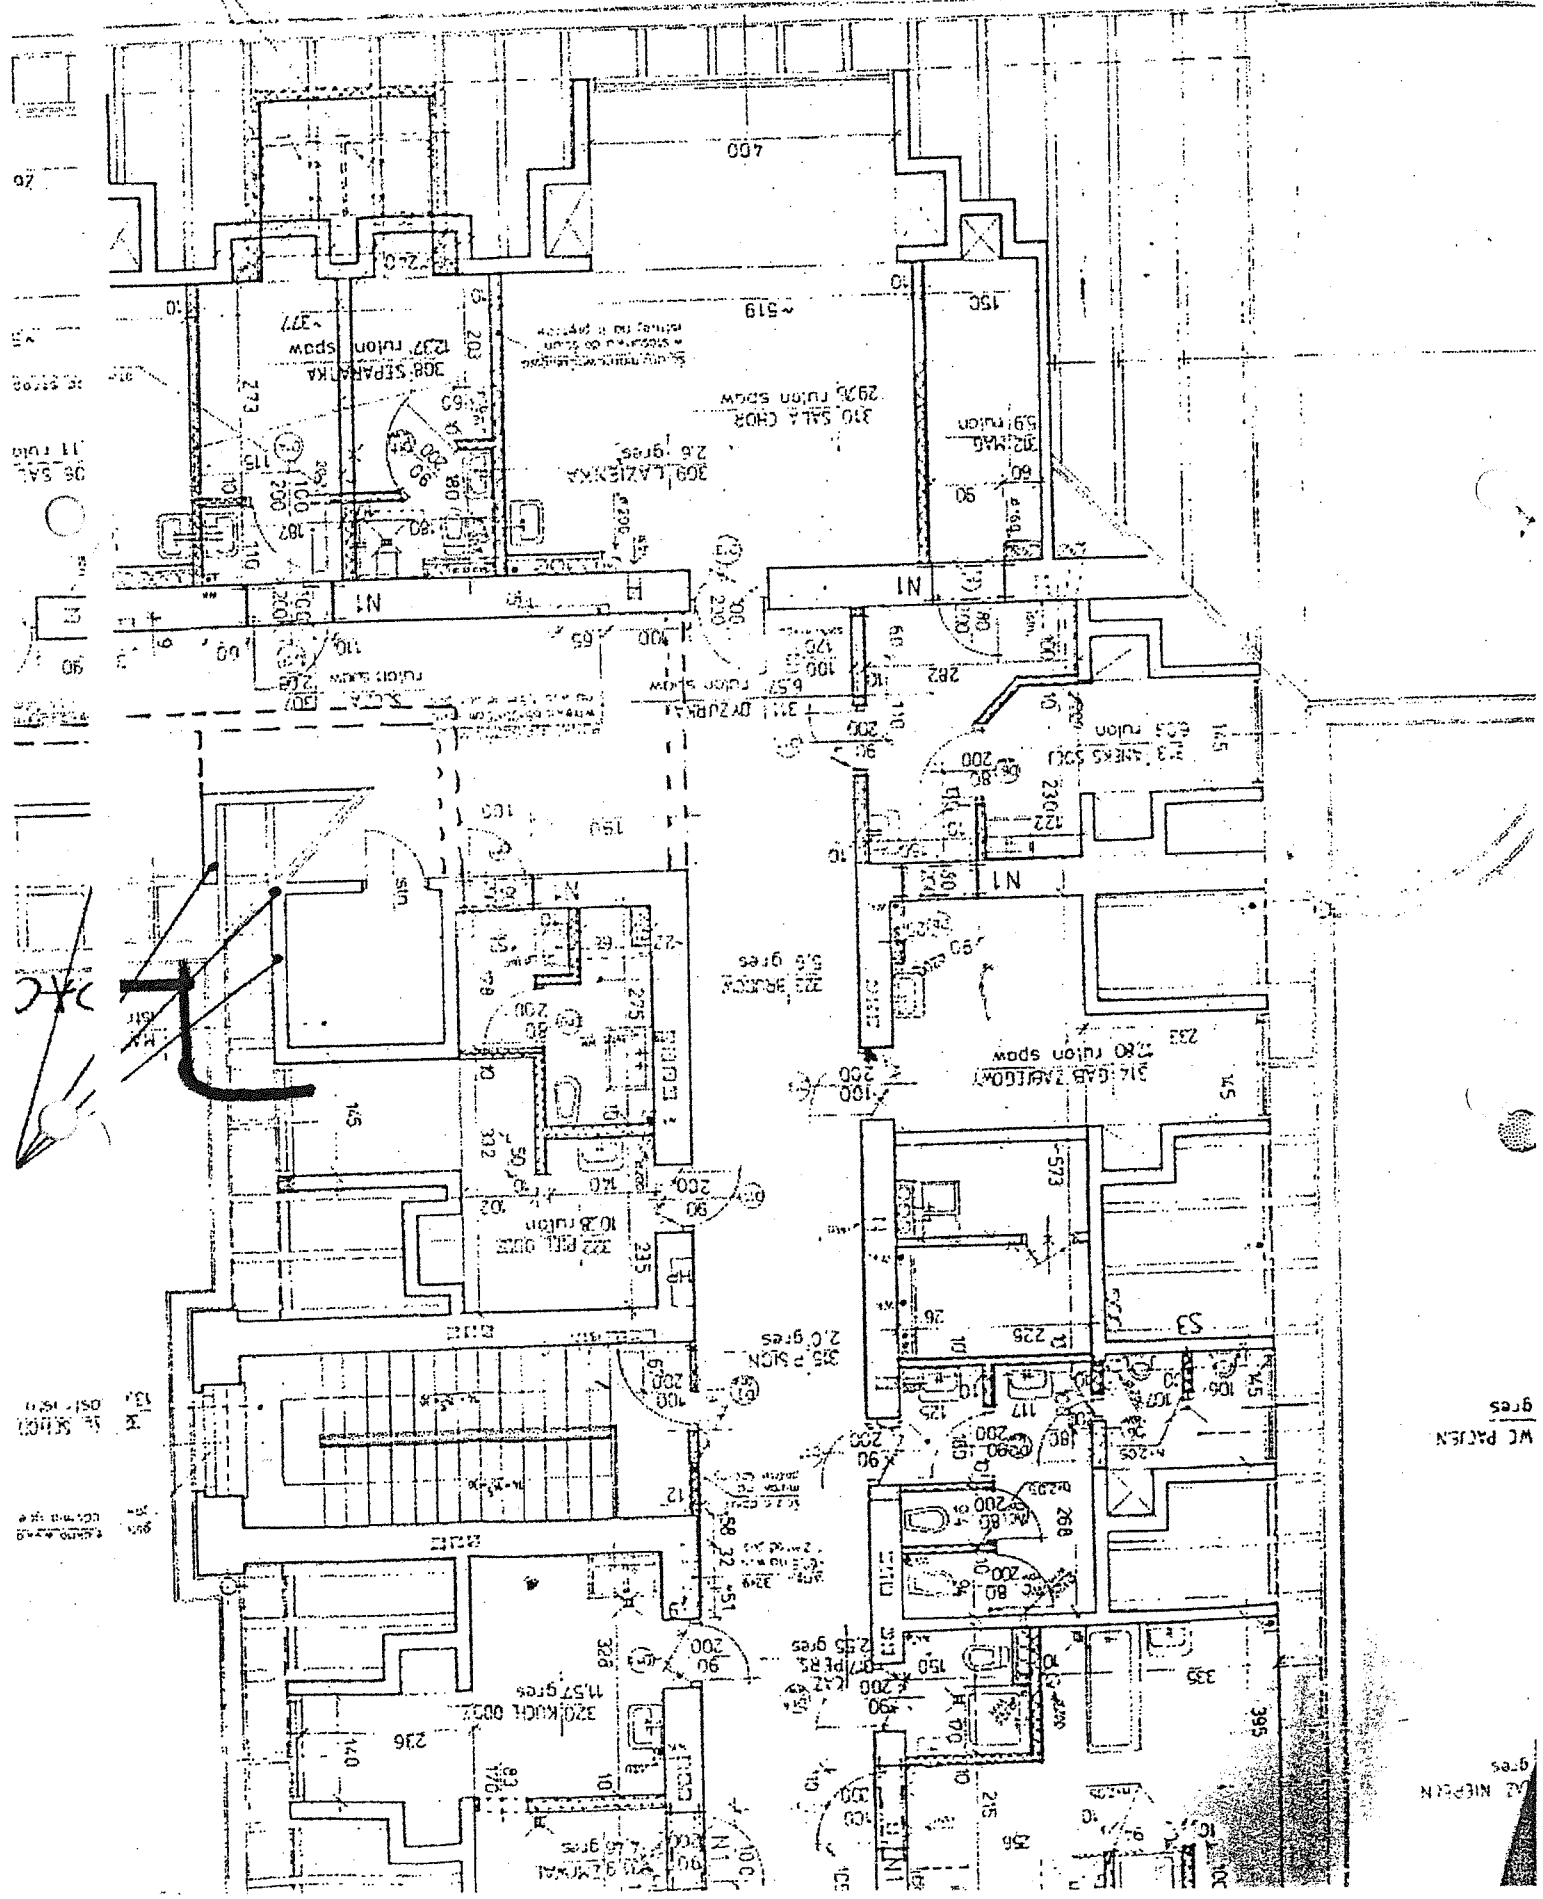

13.00
14.00
15.00
gres
WC PATJEN
gres
WC NIEPŁEN

RZUT PARTERU

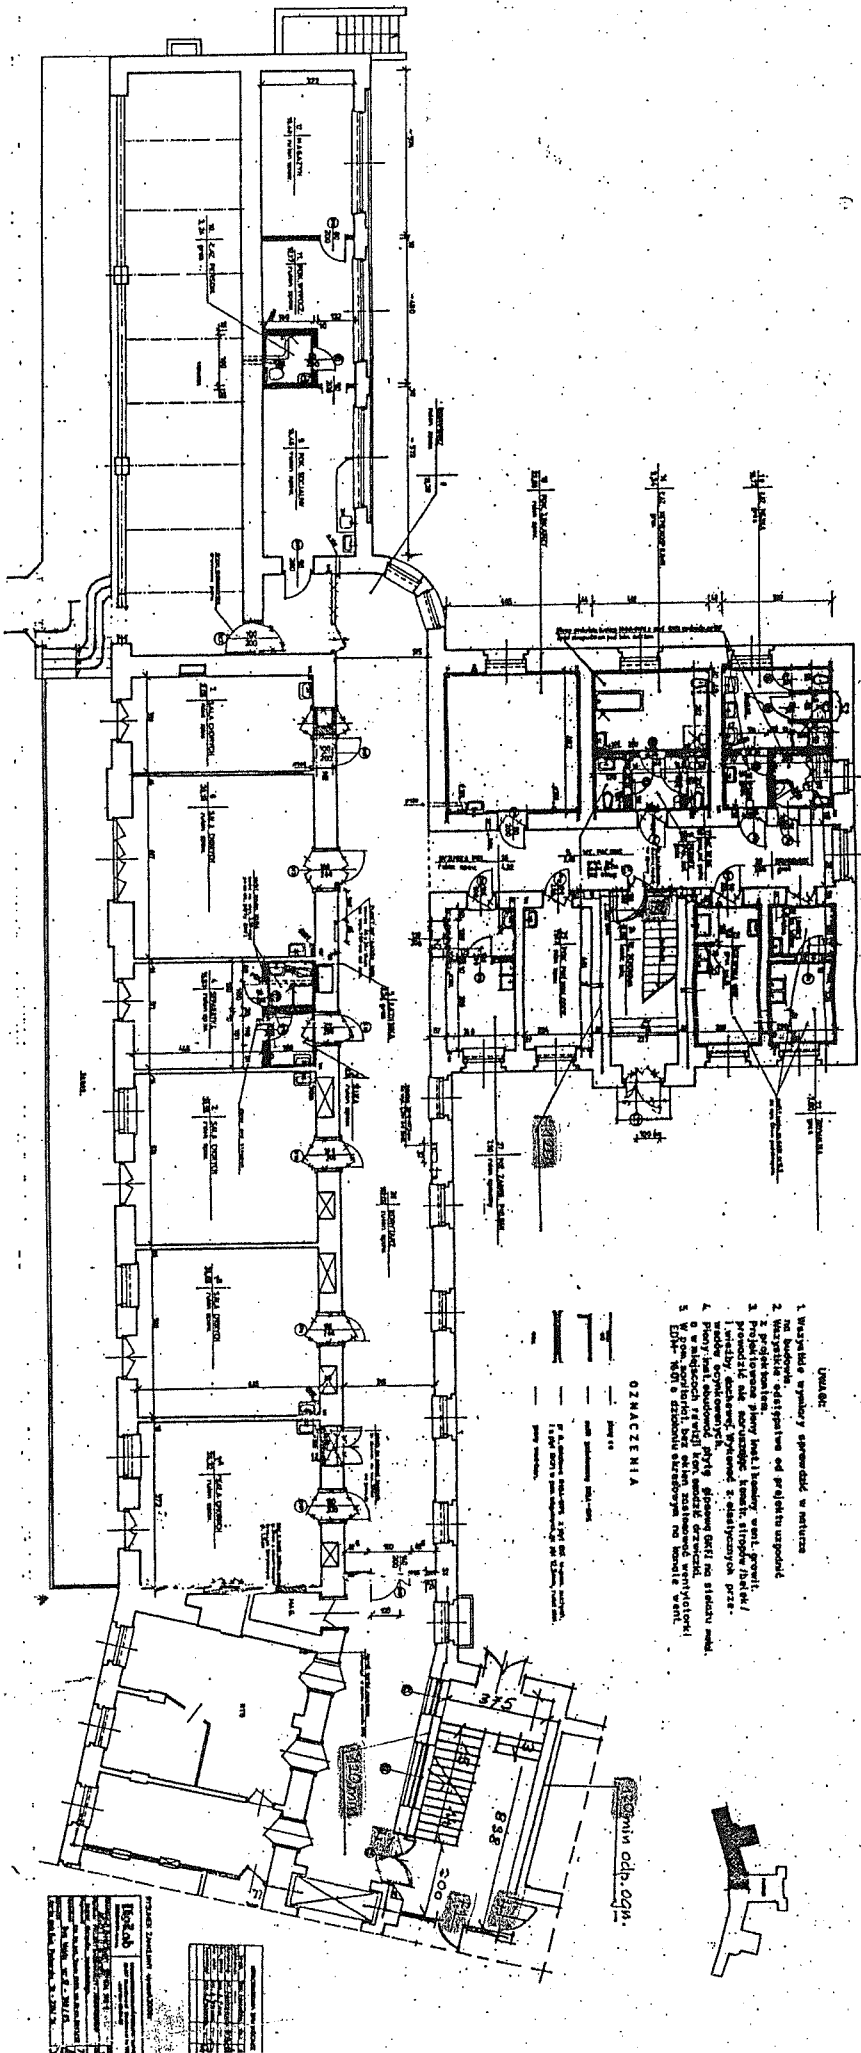

- UWAGA:


OZNACZENIA

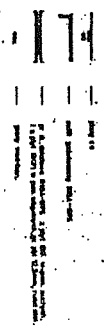





RZUT I PIĘTRA

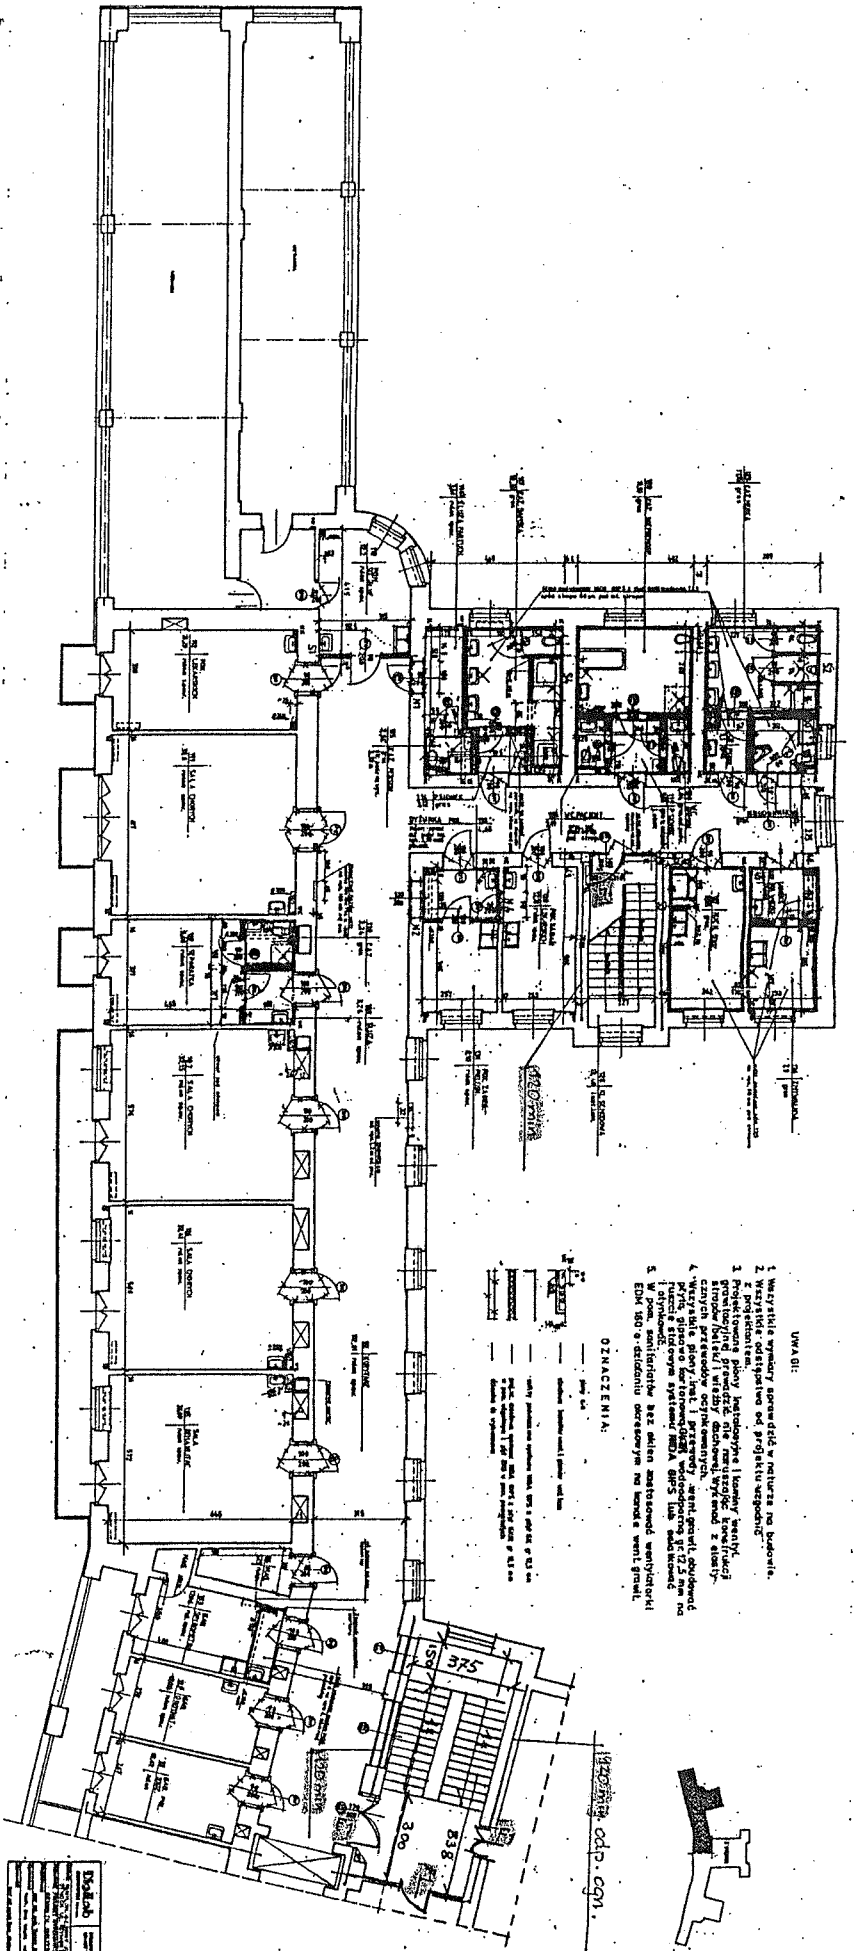


- UWAGA:
1. Wszystkie wymiary sprawdzić na budowie.
 2. Wszystkie oznaczenia od projektu uzgodnić...
- OZNACZENIA:


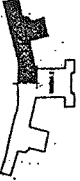


RZUT III PIĘTRA

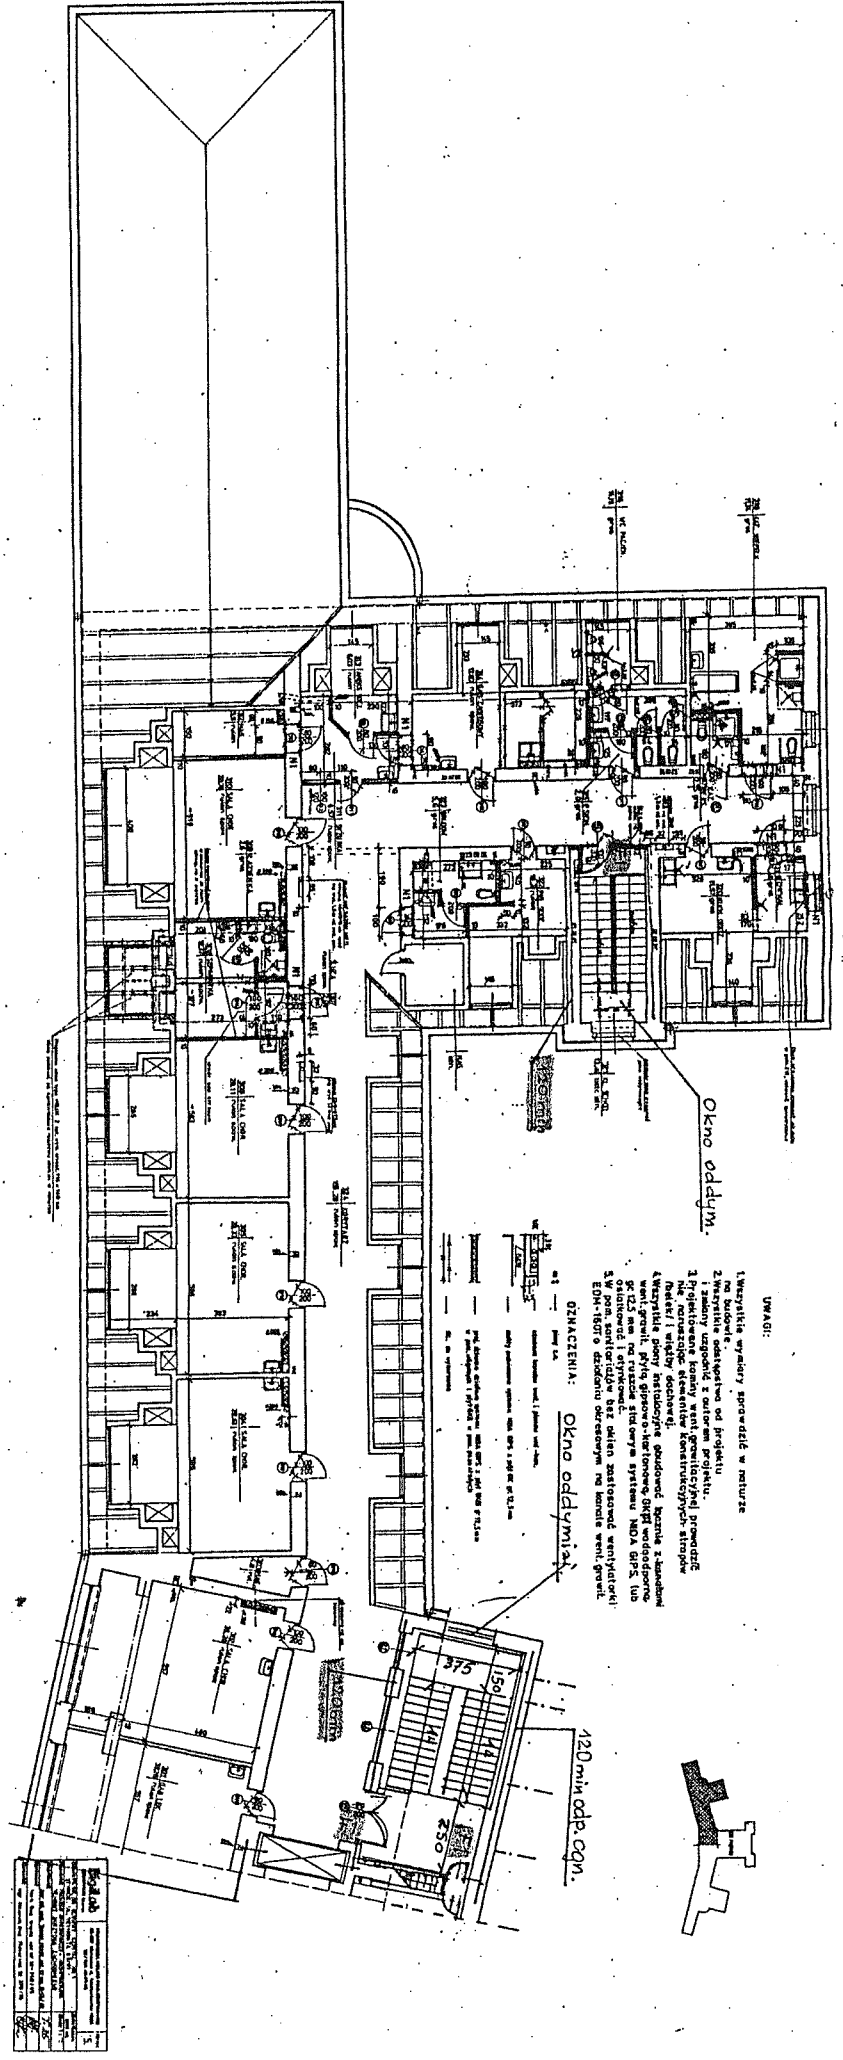

- UWAGI:

Okno oddymialne

Okno oddym.




UWAGI

1. Wszystkie wymiary sprządzić w naturze na budowie
2. Wszystkie odstępstwa od projektu i zmiany uzgodnić z autorem projektu
3. Projektowane kominy wentylacyjnej przewidzieć nie naruszając elementów konstrukcyjnych stropów /butek/ i więźby dachowej
4. Wszystkie piony instalacyjne obudować łącznie z kanałami wentylacji grawitacyjnej płytą gipsowo-kartonową GKBI wodoodporną gr 125 mm na ruszcie stalowym systemu NIDA Gips, lub osiatkować i otyłkować
5. W pom. sanitariatów bez okien zastosować wentylator: EDM-1691a działaniu okresowym na kominie wentylacji

OZNACZENIA

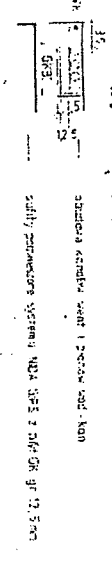

Przy składaniu budowlanego systemu NIDA Gips z 20/60 gr 12,5mm w pom. wentylacji - stosować w pom. wentylacji


**ELEMENTY
NARZĄDZIELI
ZNISZCZONE**

**SUITE PEASKI NAD
FACJATKĄ**

SUITE POCHYLEY

**GABINIA PŁASKIEGO SUITU
NAD KORYTARZEM**


**PLAN REMONTU DO REMONTU
DACHU I KORWATARZA**

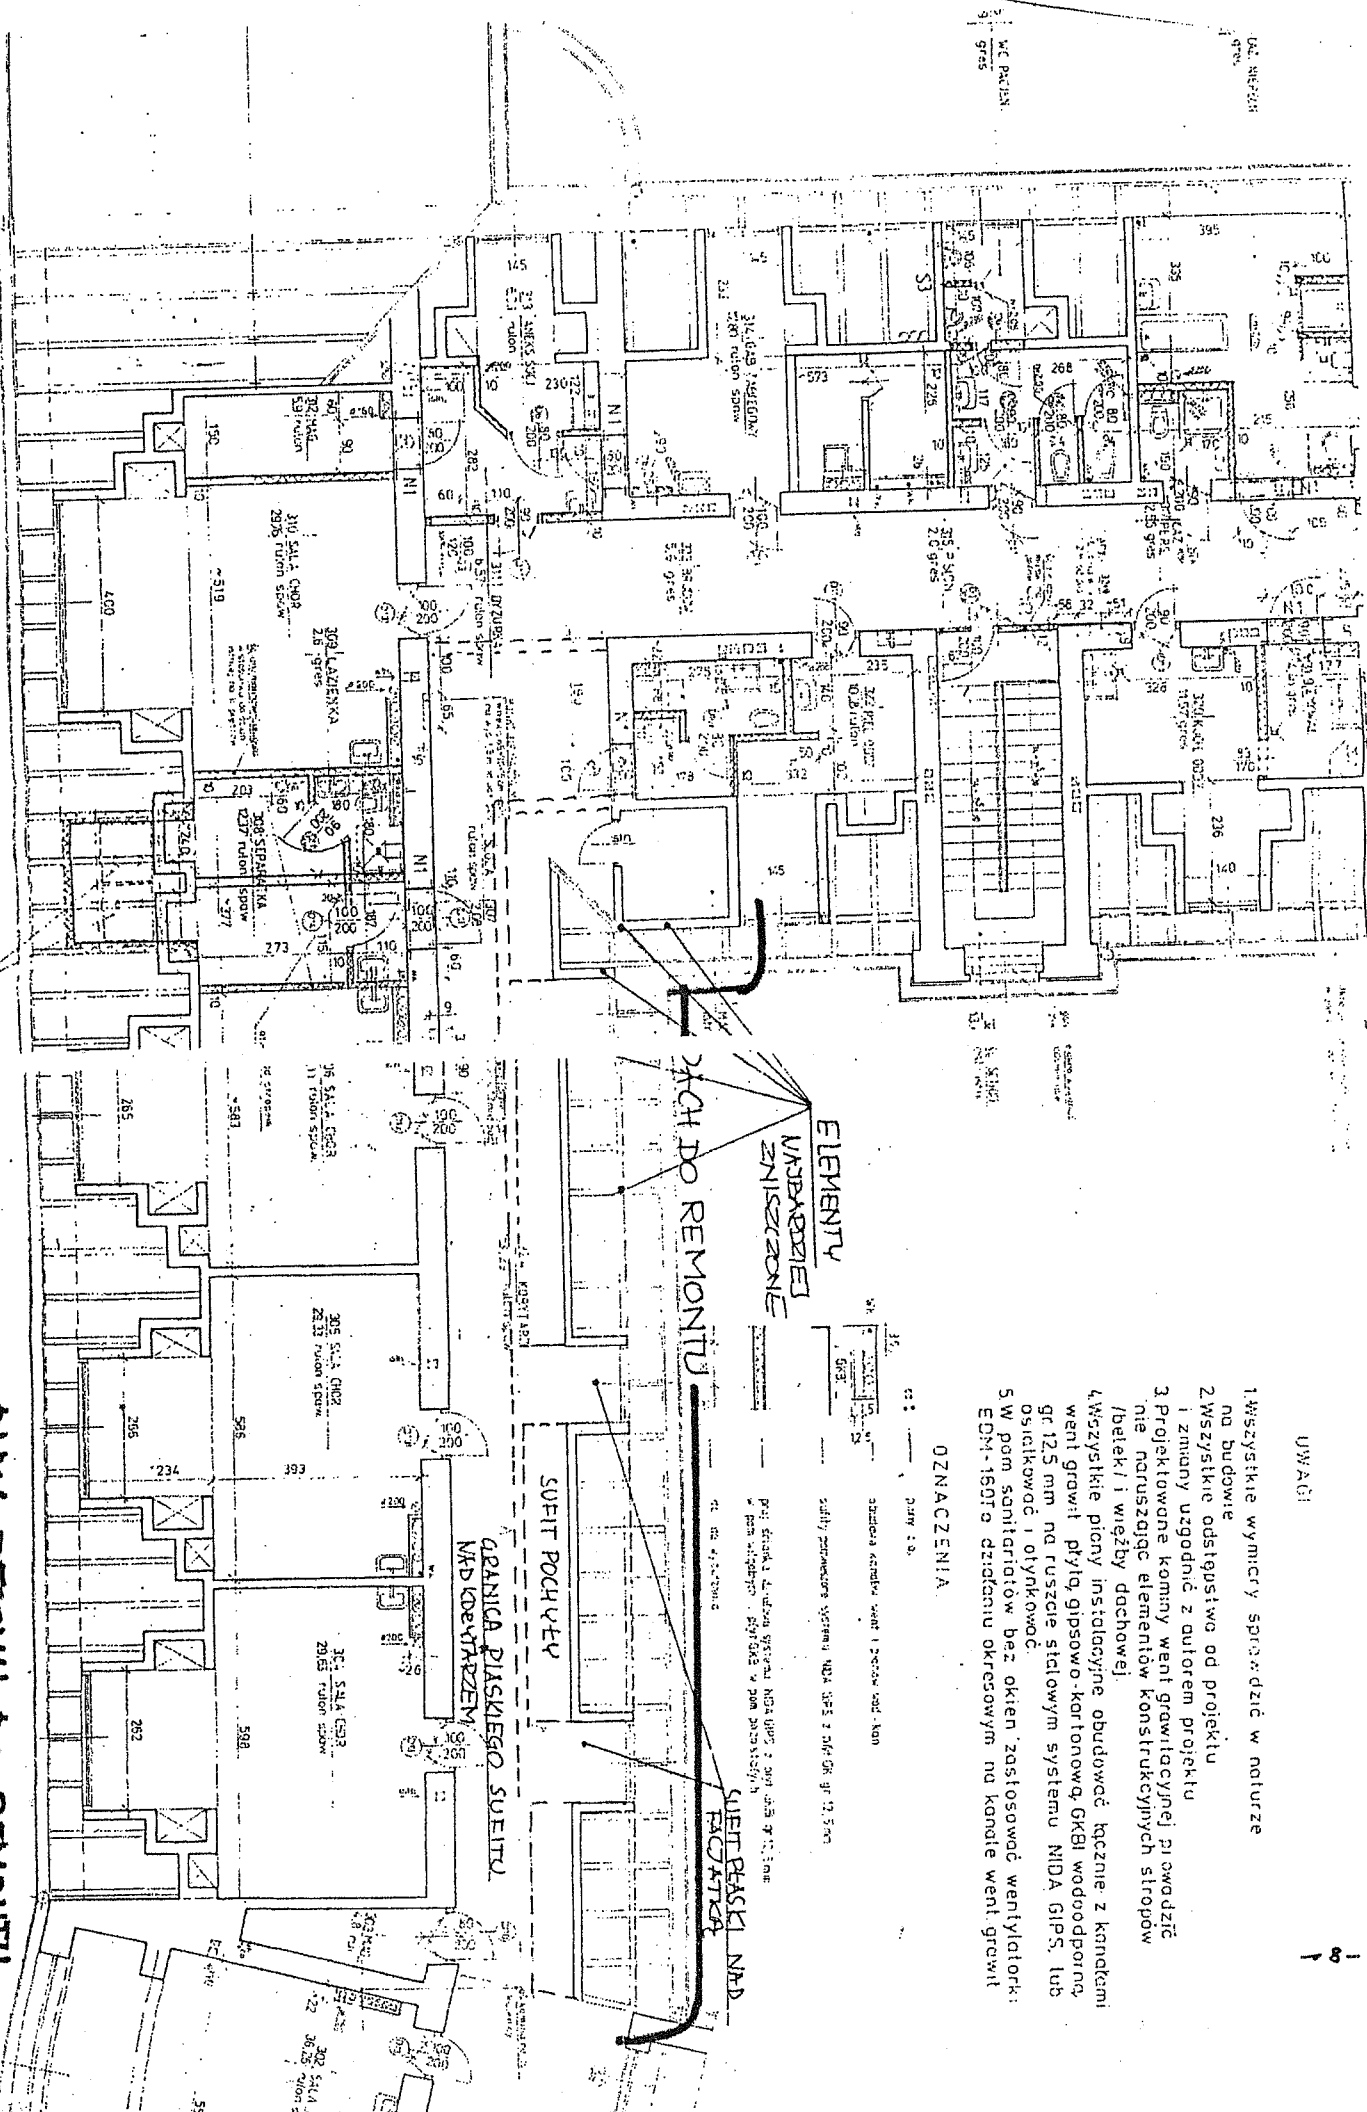

RZUT III PIĘTRA
I STRONA

Przy GK F
2x 12,5 cm
equivat 60 mm

Wszystkie uwagi do 10.04.2000 r.
Klein

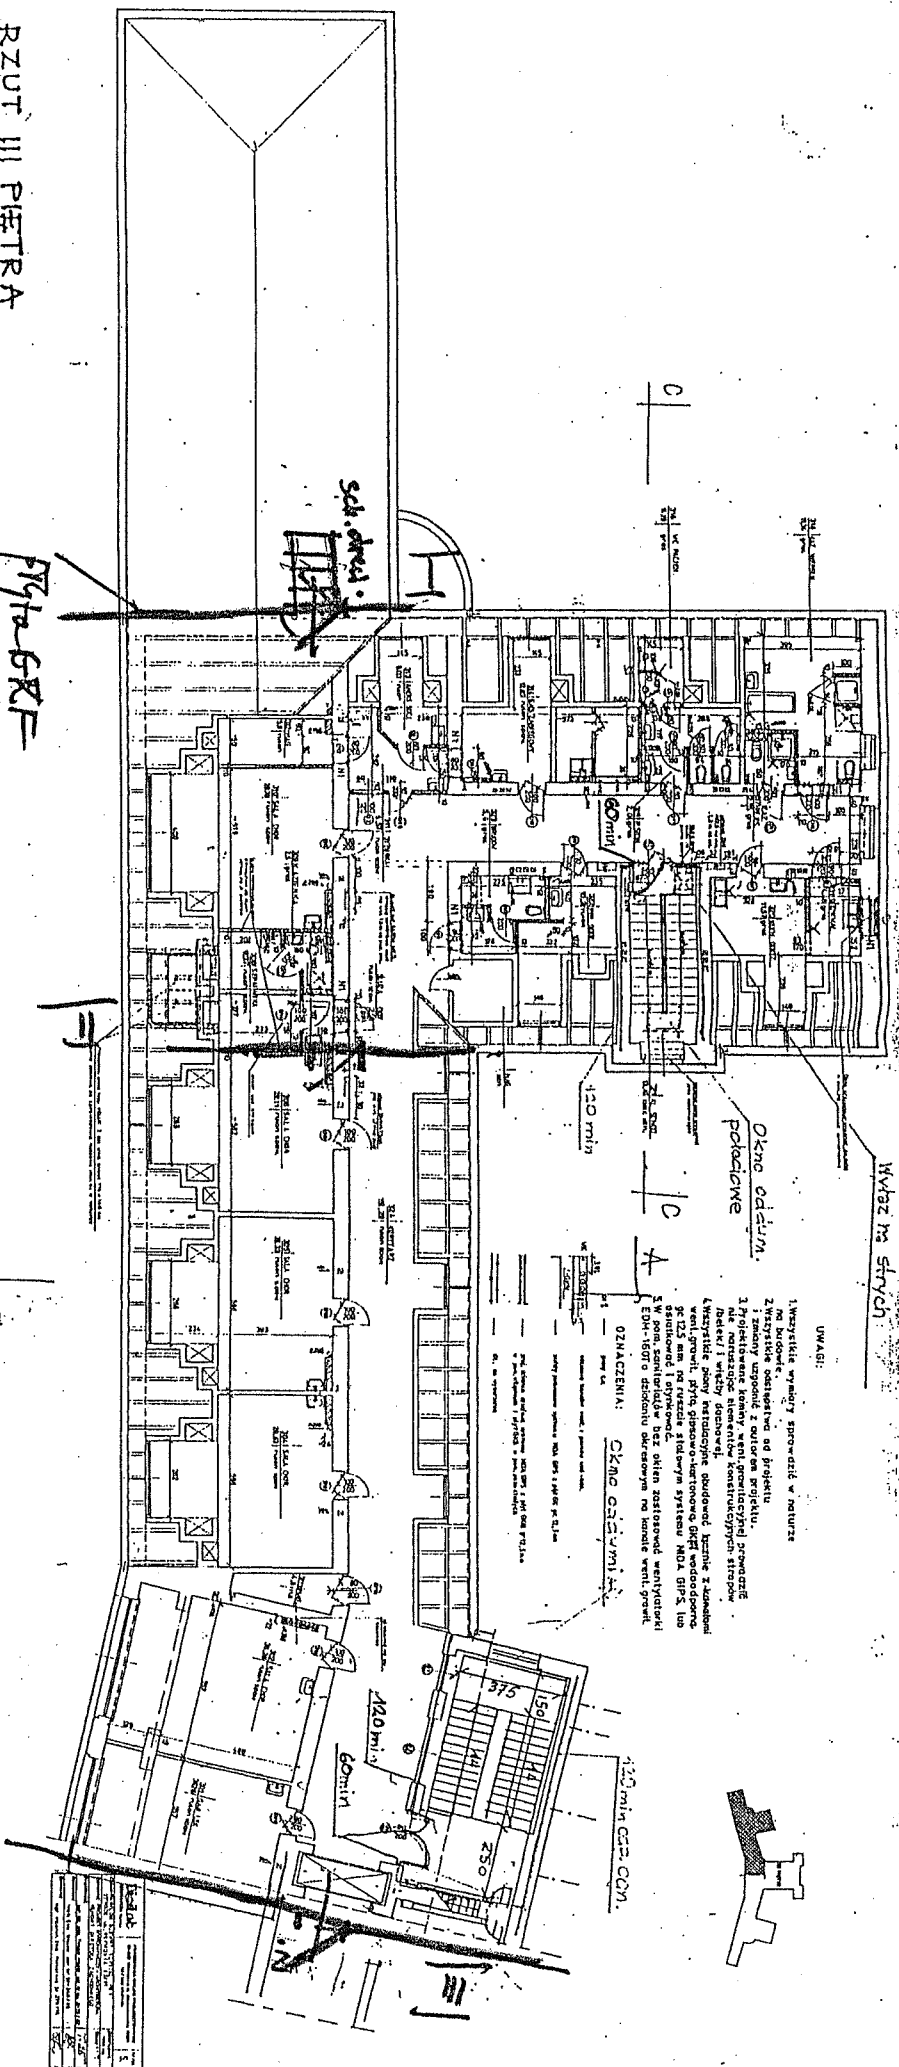

UWAGI:

- 1. Wszystkie wymiary sprawdzić w naturze
OZNACZENIA: OKNO OD IUM


mgr inż. ANDRZEJ POL
RZECZOZNAWCA BUDOWLANY
dec. nr 866/U/95, zaśw. nr 84/91
Centr. Rej. Rzecz. Bud. nr 85/96
01-876 Wejstawa, ul. Zgrupowanie Złbr 3/13
tel. 639-79-24

INŻYNIER DLA PRACY
PRZECIWPOROZAROWYCH

RZUT III PIĘTRA
I STRONY

Przebieg
Z x 12,5 m
equivale 60 metr

Wpisano w księgi do akt
z dnia 12.12.2000r.

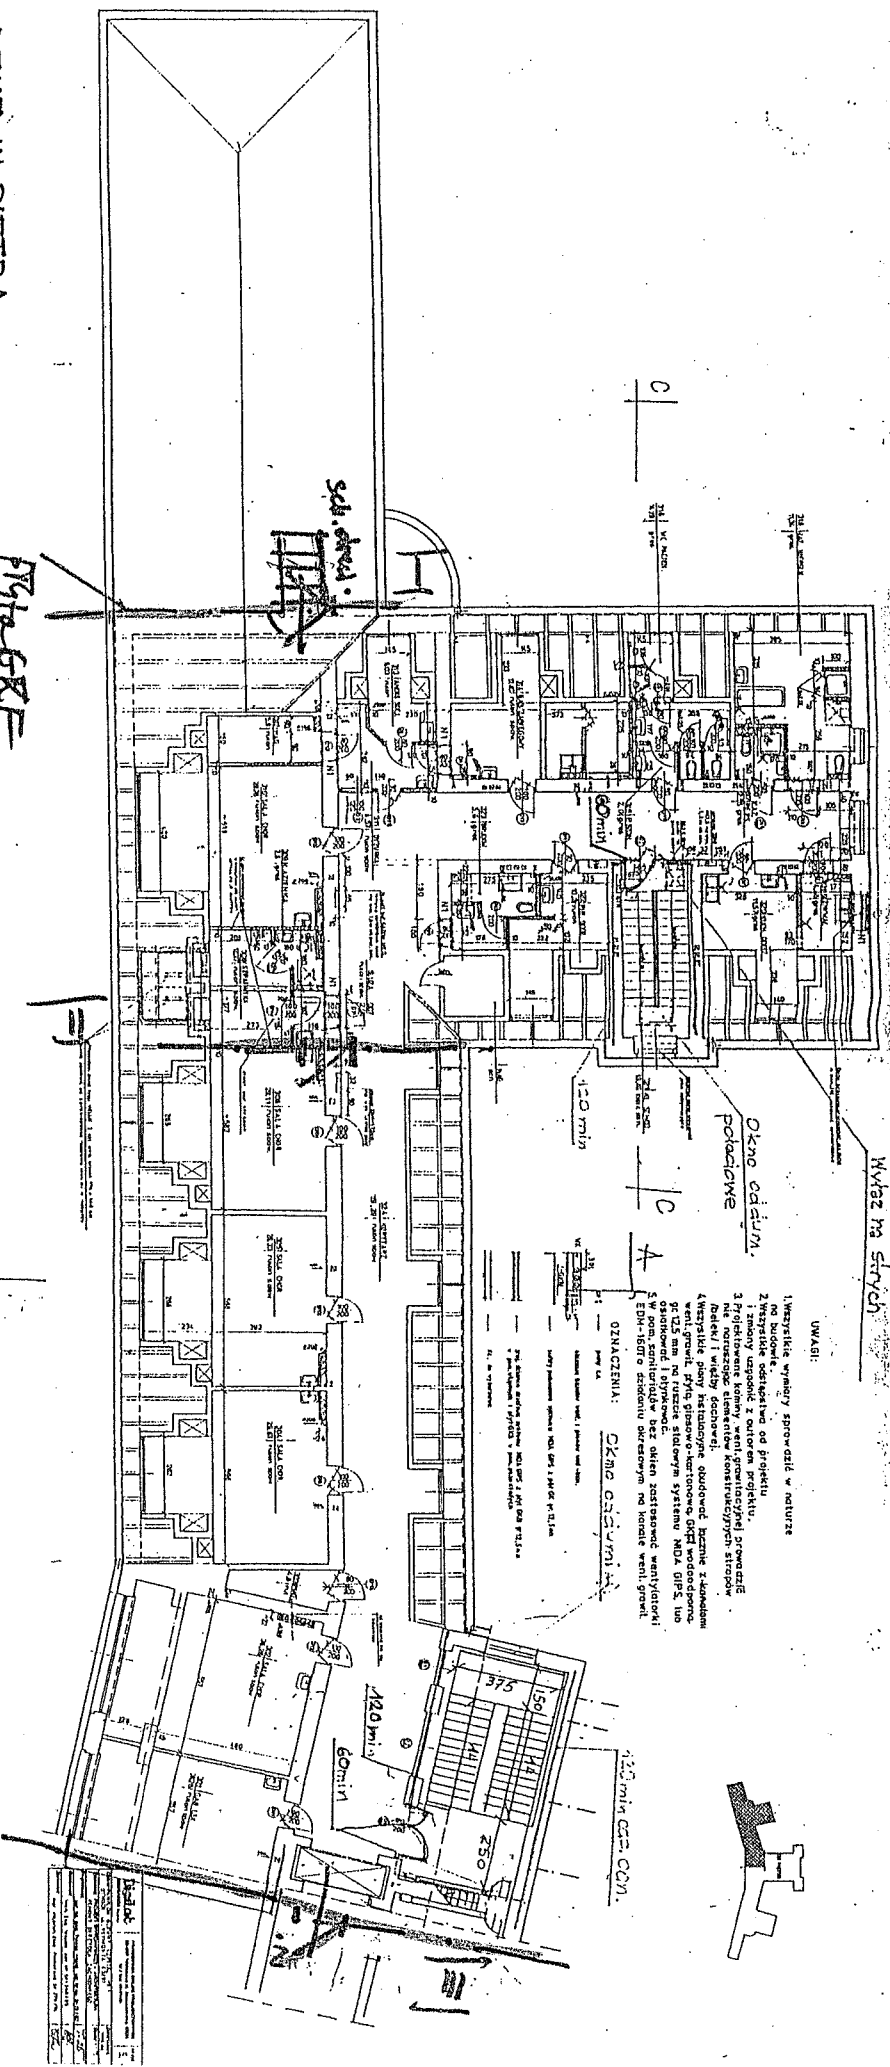

Wyjazd na strych

- UWAGI:

OZNACZENIA: OKNO OSZKWIANY

INŻYNIER
RZĘDOZNAWCA BUDOWLANY
CENTR. REJ. RZECZ. BUD. NR 89196
01-876 Warszawa, ul. Zgrupowania Żubr 3/13
tel. 638-79-24

INŻYNIER
PRZECIWOZARÓWCY


INŻYNIER
PRZECIWOZARÓWCY

RZUT PARTERU

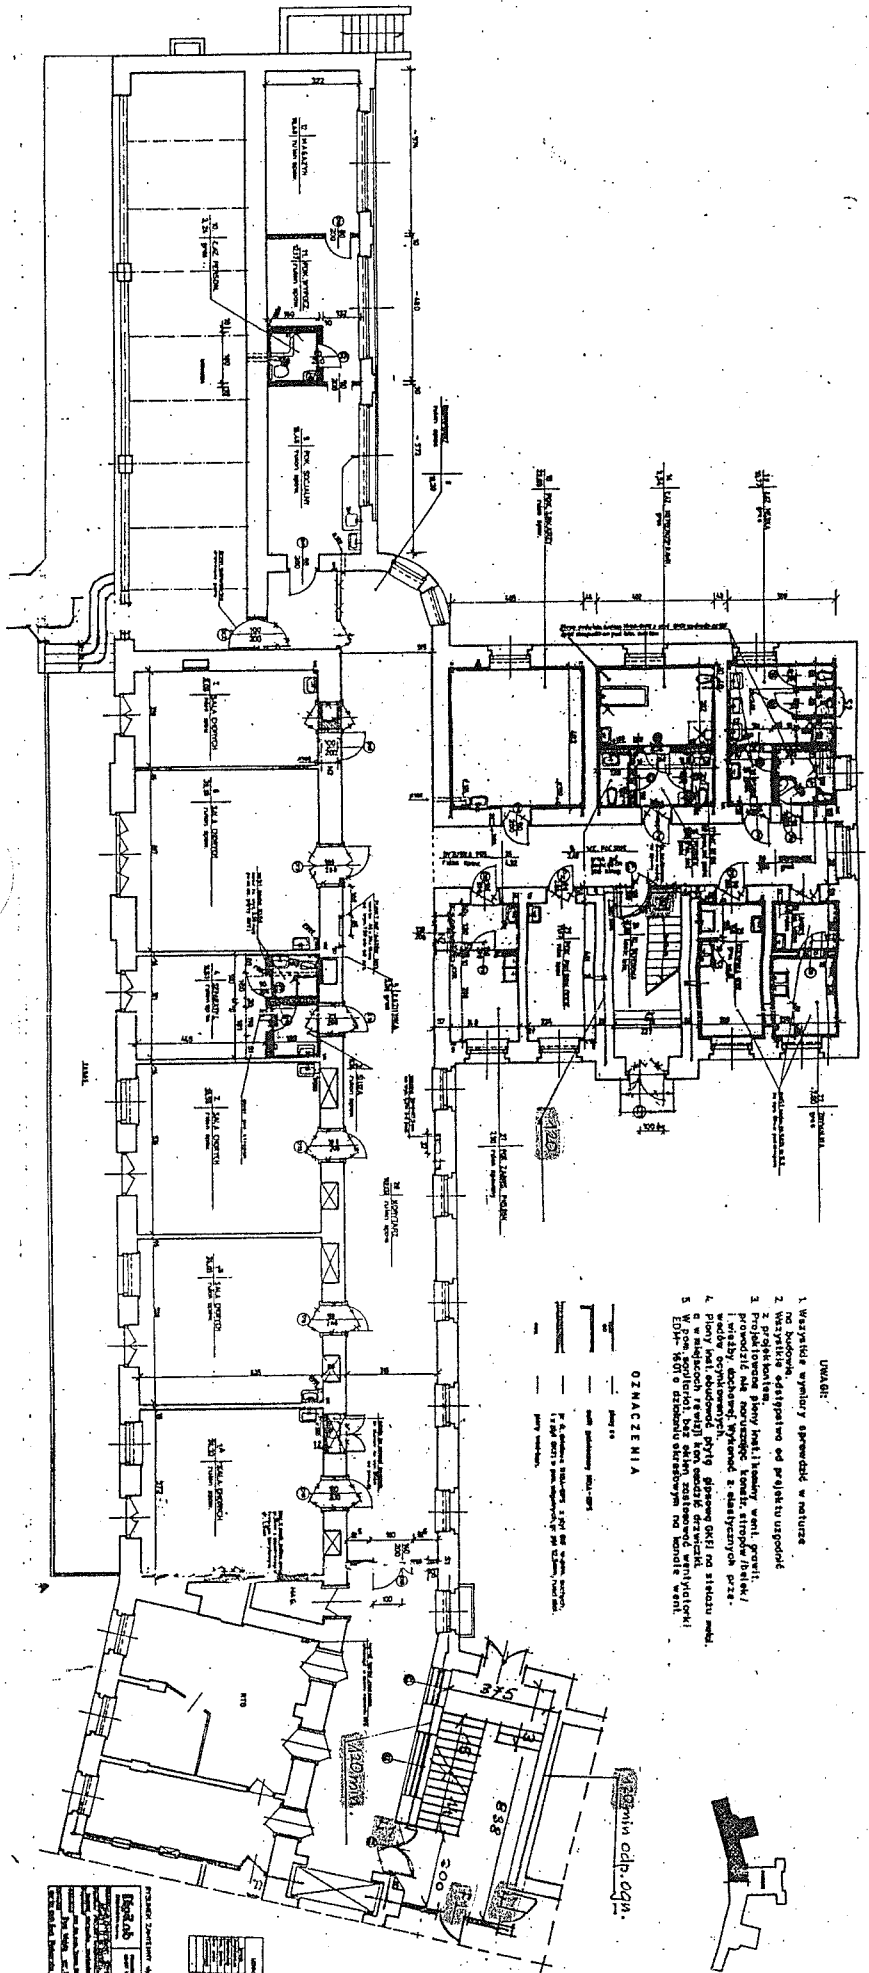


- UWAGI:
1. Wszystkie wymiary sprawdzic w naturze
 2. Wszystkie esistencje od projektu usunąć
 3. Projektantem jest inżynier architekt

OZNACZENIA

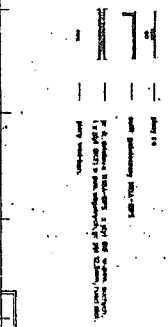


RZUT I PIĘTRA

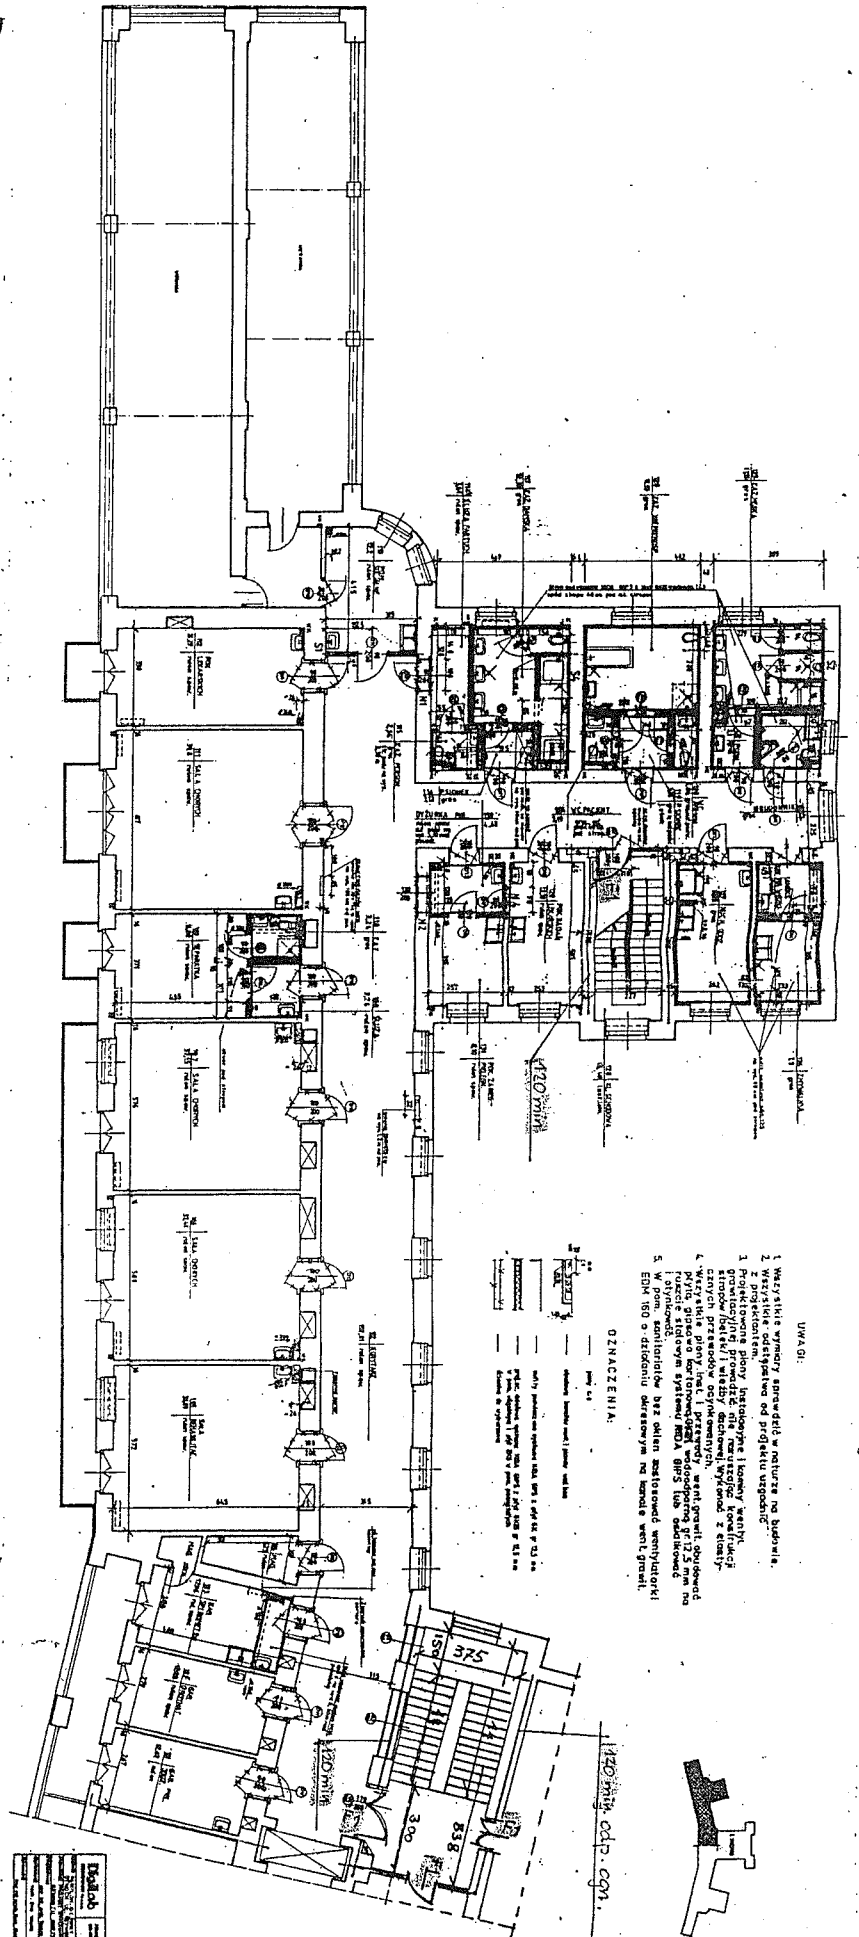

- UWAGI:
1. Wszystkie wymiary sprawdzić w naturze na budowie.

OZNACZENIA:



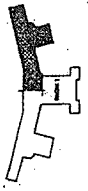


RZUT II PIĘTRA

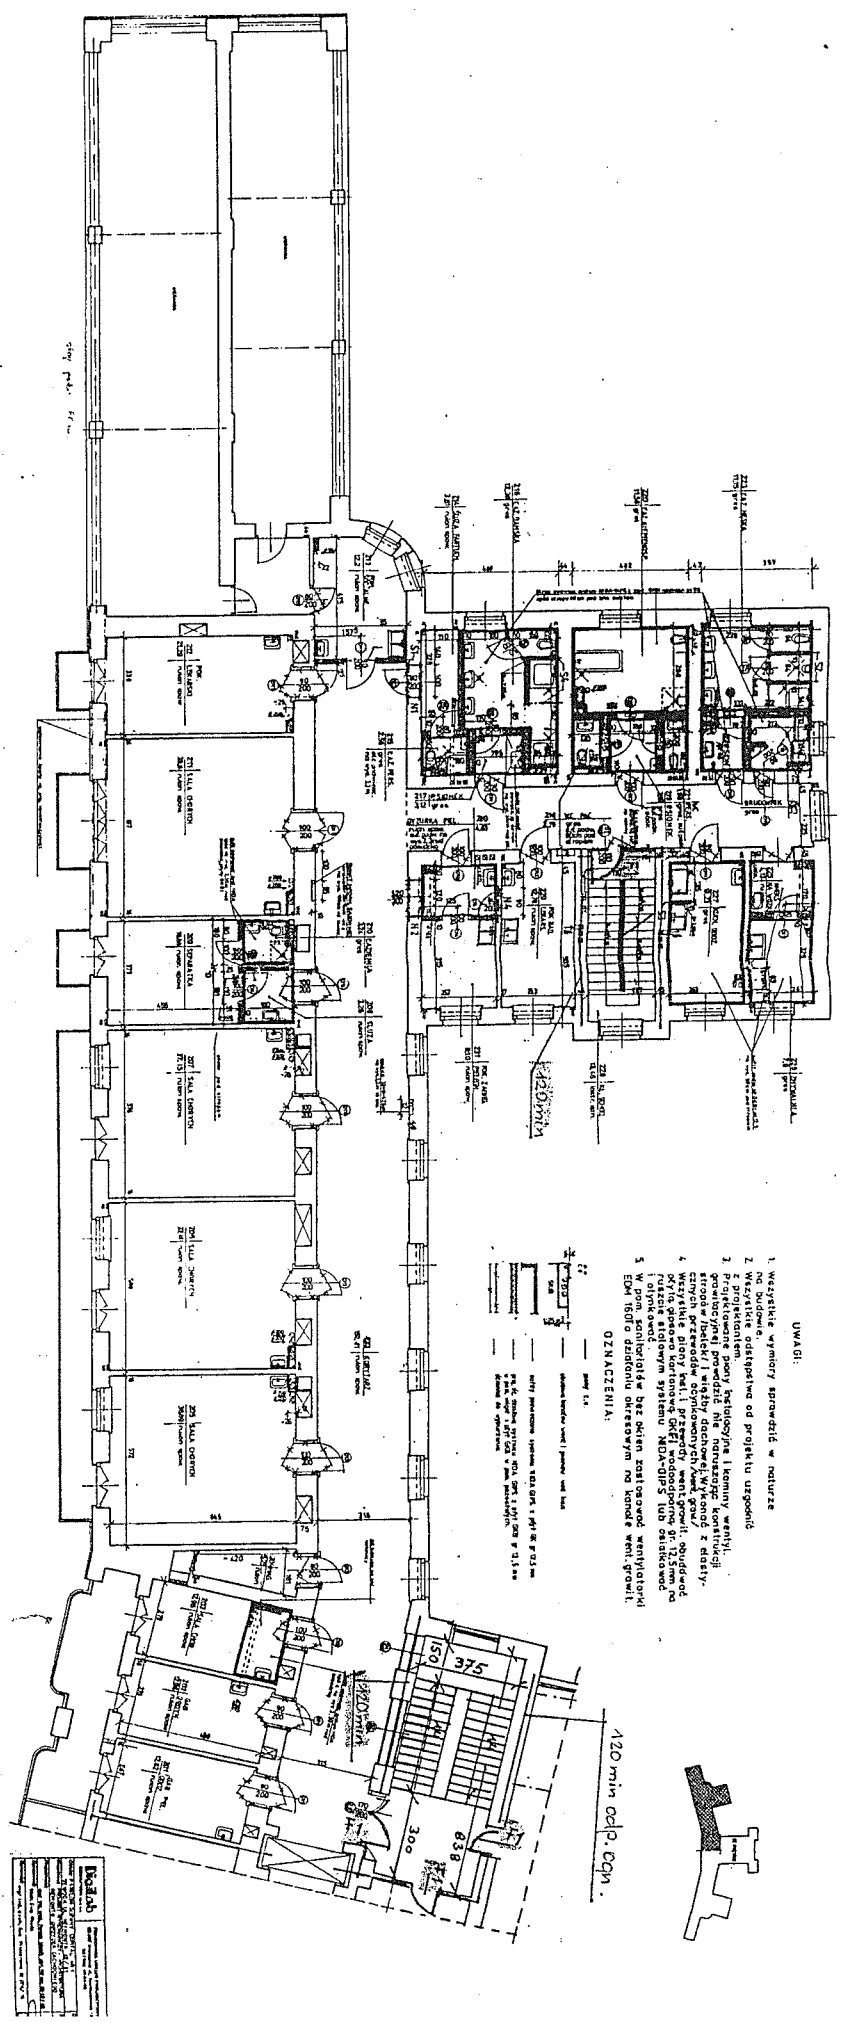

UWAGI:


1. Wszystkie wymiary sprawdzić w naturze na budowie.
2. Wszystkie odstępnice od projektu usgosić.

OZNACZENIA:

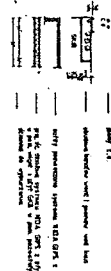



1:200
120 metrów cca.

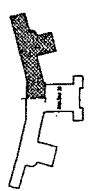

RZUT III PIĘTRA
I STRYKAMU

Pyta GRF
Zx 12,5 mm
opracował GO msk

Możliwość zmiany do układu
z dnia 12.12.2000r.
Klin

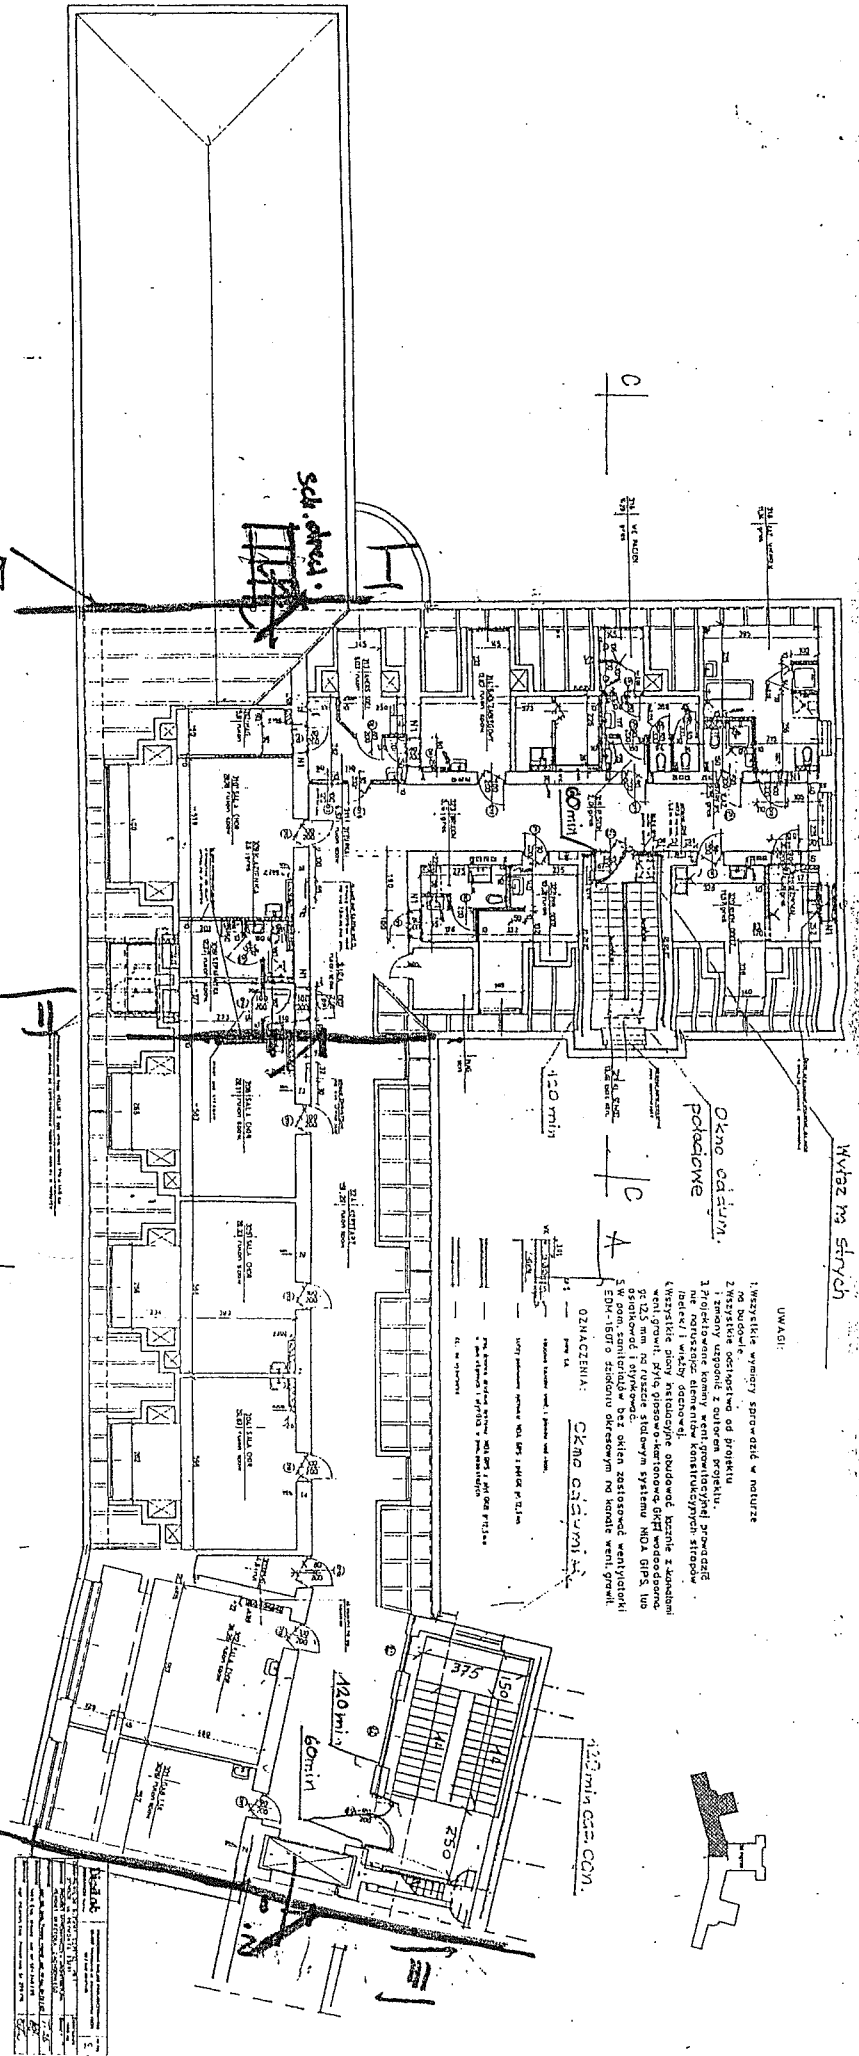

Wzrost na strych

UWAGI:

- 1. Wszelkie wymiary sprawdzic w naturze
- 2. Wszelkie odstępnie od projektu i zmiany uzgodnic z autorem projektu.
- 3. Wskazane komory wentylacyjne sprawdzic i wykonać w miejscu, w którym jest to możliwe i wyloty do zewnątrz.
- 4. Wszelkie plany technologiczne obudowac zgodnie z kolumnami wentylacji, przy zastosowaniu systemu NDA GFA 100 z systemem sterowania i sterownikami.
- 5. W pom. sanitarnym bez okien zastosowac wentylatory EDH-1600 z sterowaniem na kolumnie wentylacji.

UZMOCNIENIA: OKNO CIEKAWYM


Wzrost na strych

1. ZADANIE DO SPRAWY ZADANIA PRZECHWYPOZAROWE

mgr inż. AMBRZEJ POL
RZECZODZAWCA BUDOWLANY
Dec. nr 866/U/95, zaśw. nr B4/91
Centr. Rej. Rzecz. Bud. nr 85/98
01-876 Wiercowa, ul. Zgiewowia Żubr 3/13
tel. 639-79-24

Wzrost na strych

RZUT III PIĘTRA

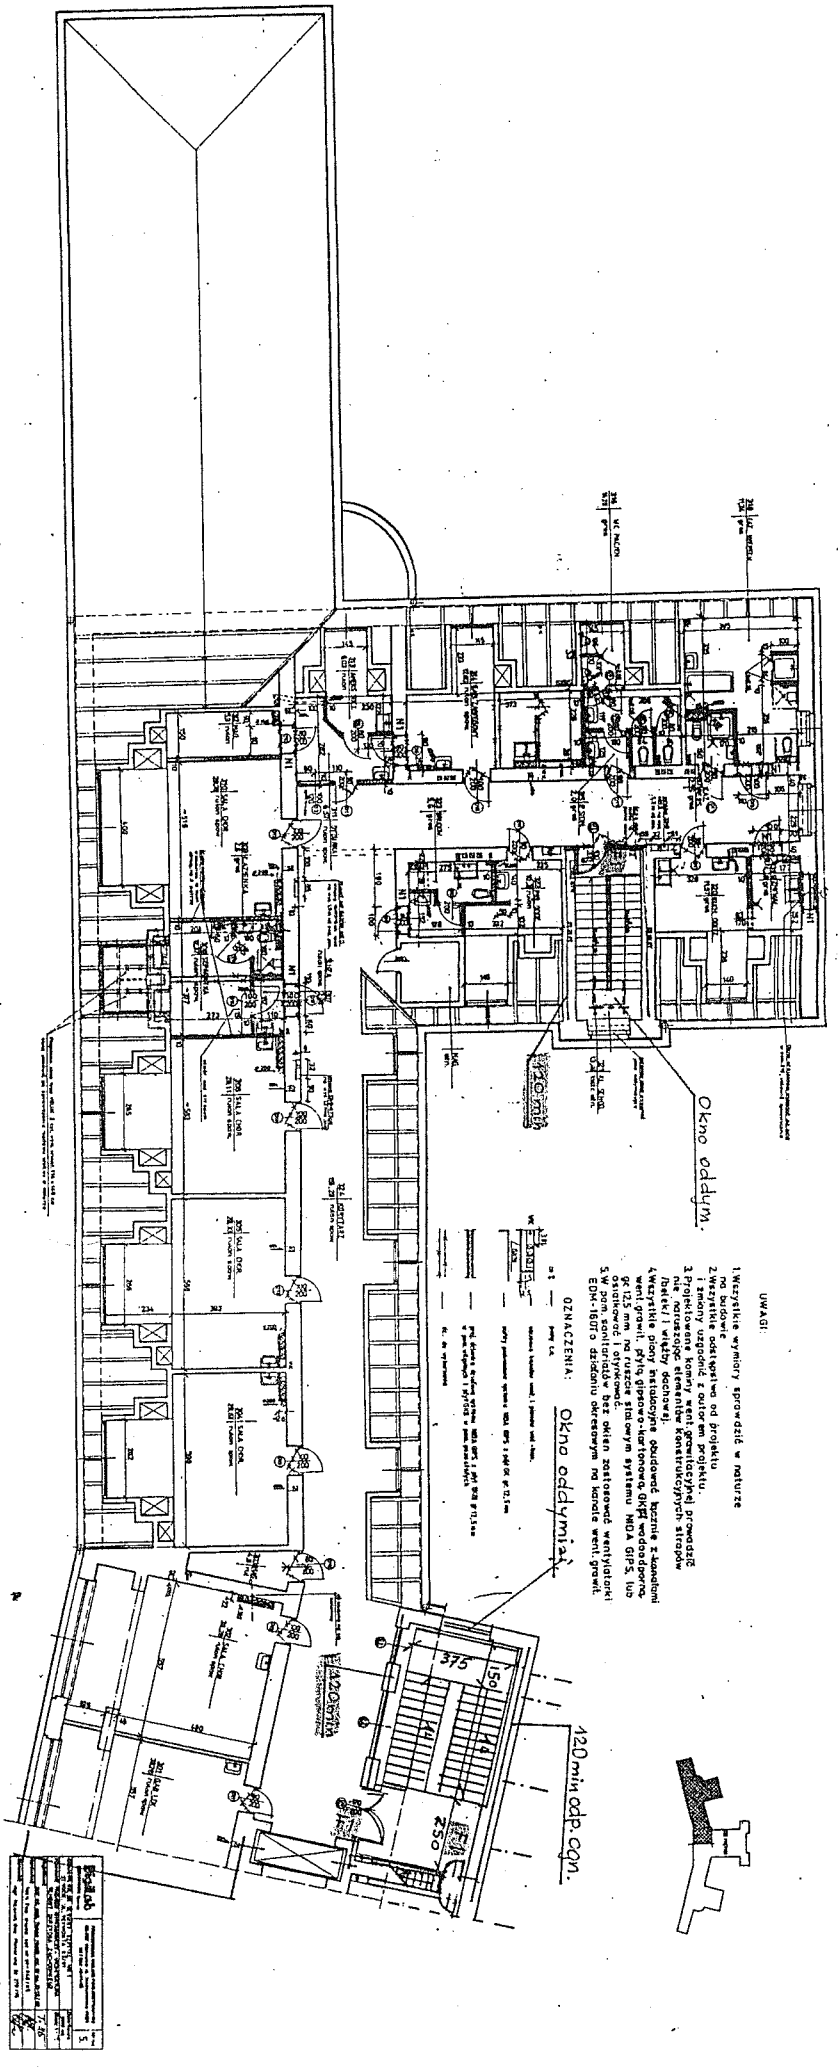

Okno oddym.


120 min odp. ogn.

- UWAGI:
1. Wszystkie wymiary sporządzić w naturze.
OZNACZENIA: Okno oddymia

RZUT III PIĘTRA
I STRONAM

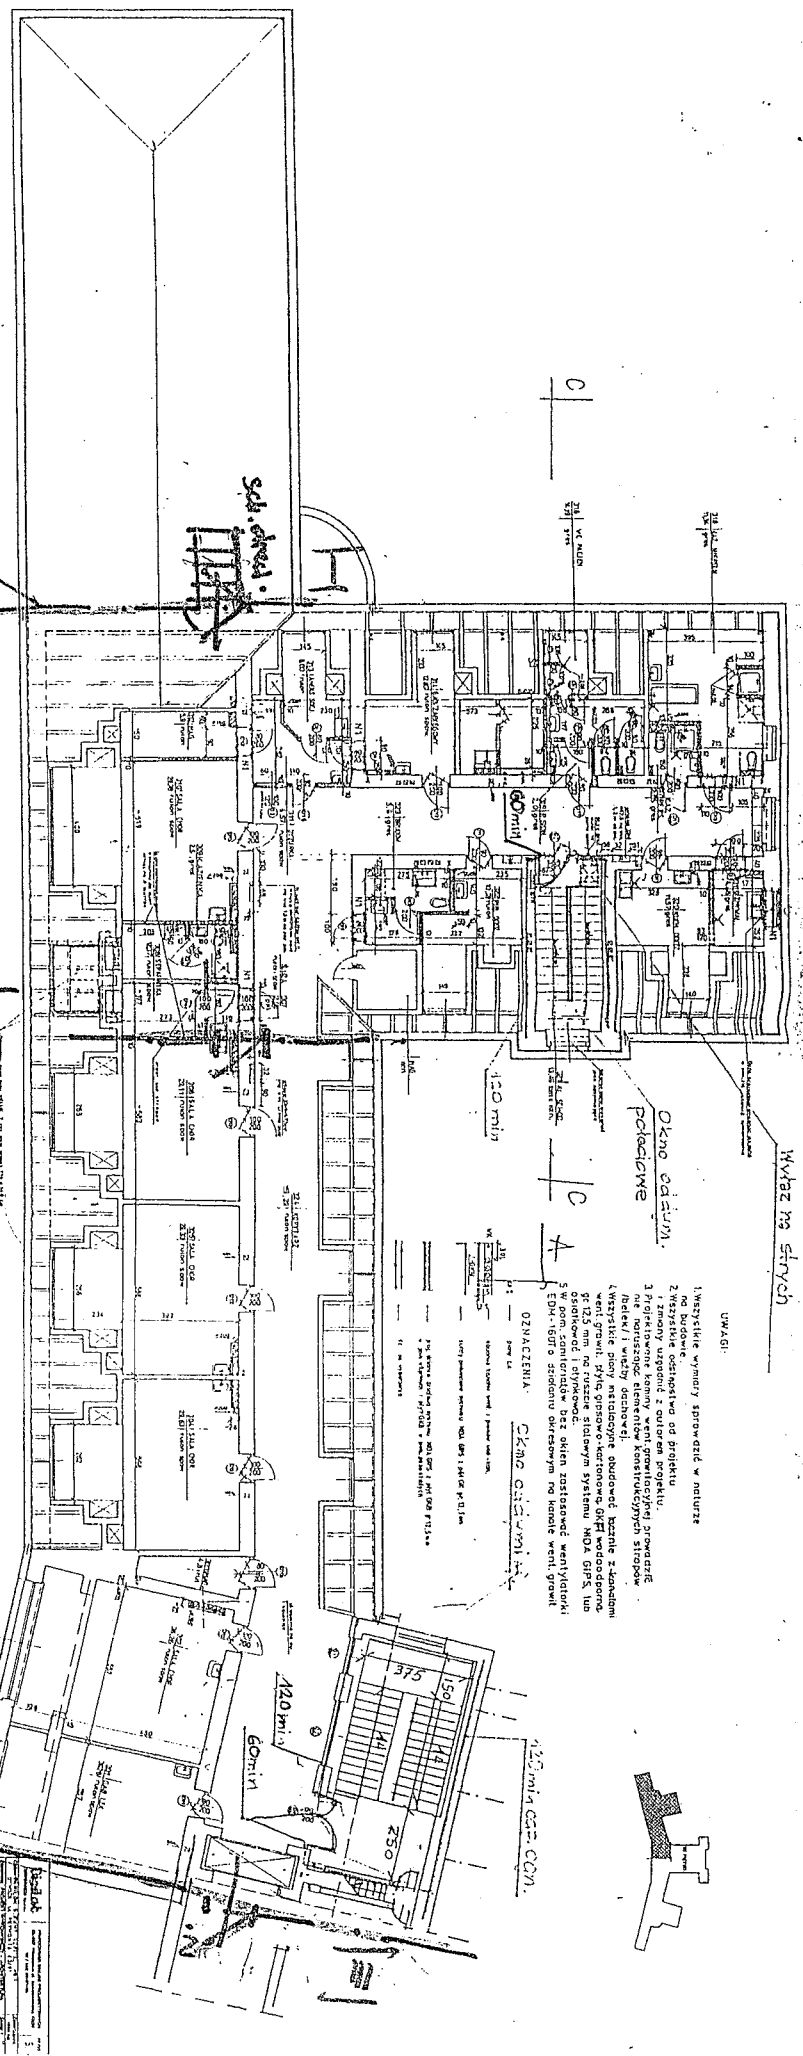

*Przebieg
z x 12,5 m
ograniczeń CO*

*naprowadzono uwagi do ufolotki
z dnia 12.02.2000r.*

okna


- UWAGI:
- 1 Wszystkie wymiary sprawdzić w naturze
 - 2 Wszystkie oznaczenia od projektu
 - 3 Projektowane łazno wentylacyjny prowadzić Raster / wady dachowe
 - 4 Wszystkie płyty metaliczne okładowe kształt z łaznem wentylacji; płyta gipsowo-warczona GKF wodoodporna 90x25 mm, prowadzić systemy MDA GFS lub 5 w pom. sanitarnym bez oleń zastosować wentylatori EDH-1500 strodum okraszonym po kadele went. gwozi OZNACZENIA: OKNO OŚMIENIOWE

PROJEKTOWYBRO SPRAW ZADYKOWANIE
PRZECIWPOROZAROWYCH

mgr inż. ANDRZEJ POL
RZĘDOZNAWCA BUDOWLANY
dgc. nr 866/U/95, zaśw. nr 84/91
Centr. Rej. Rzecz. Bud. nr 85/98
01-676 Warszawa, ul. Zagropania 4bhr 3/13
tel. 635-73-24

mgr inż. Jan Szymala Nr wp. 158/14

Projektant	mgr inż. Andrzej Pol
Opis	Projekt budowlany
Przebieg	z x 12,5 m
ograniczeń CO	

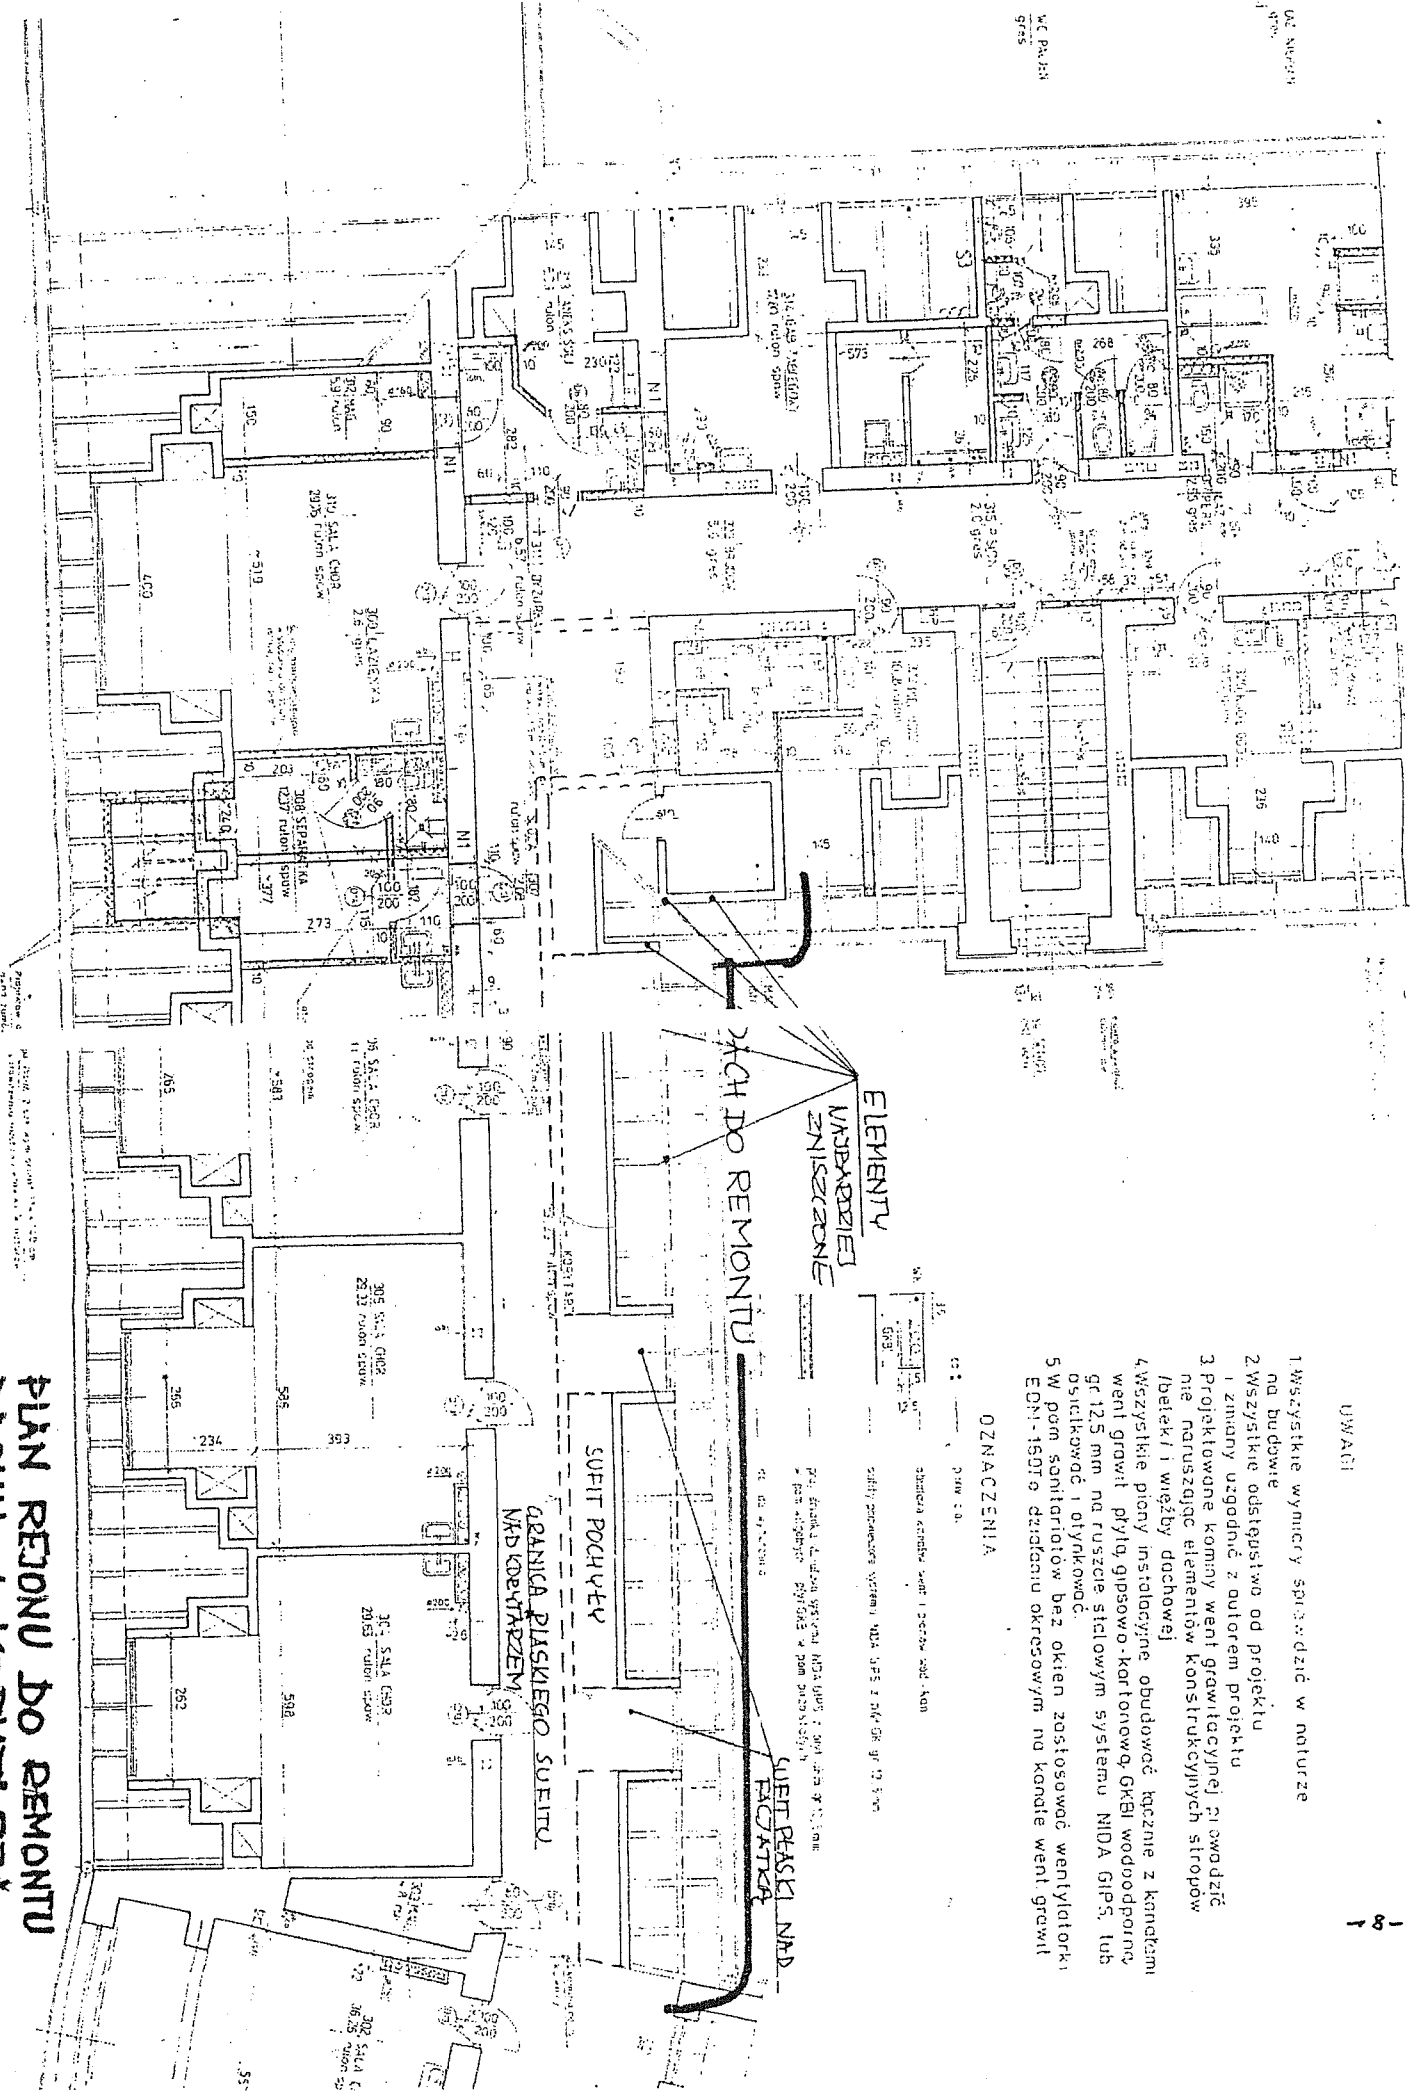

OZNACZENIA

- 1 Wszystkie wymiary sprawdzić w naturze na budowie
- 2 Wszystkie odstąpiłstwo od projektu i zmiany uzgodnić z autorem projektu
- 3 Projektowane kominy wentylacyjnej posiadają nie naruszając elementów konstrukcyjnych stropów /beltek/ i więźby dachowej
- 4 Wszystkie pionny instalacyjne obudować łącznie z kanałkami went grawit. płytą gipsowo-kartonową, GKBI wodoodporny gr 12,5 mm na ruszcie stalowym systemu NIDA GIPS, lub osiadać i otynkować.
- 5 W pom. sanitariatów bez okien zastosować wentylatorki EDN-150R0 działaniu okresowym na kond. went grawit.

UWAGI

PLAN REGIONU DO REMONTU DACHU I KORYTARZA